


永州市门站、次高压管线及高中压调压站工程项目临时用地(地块一)复垦竣工图(1)

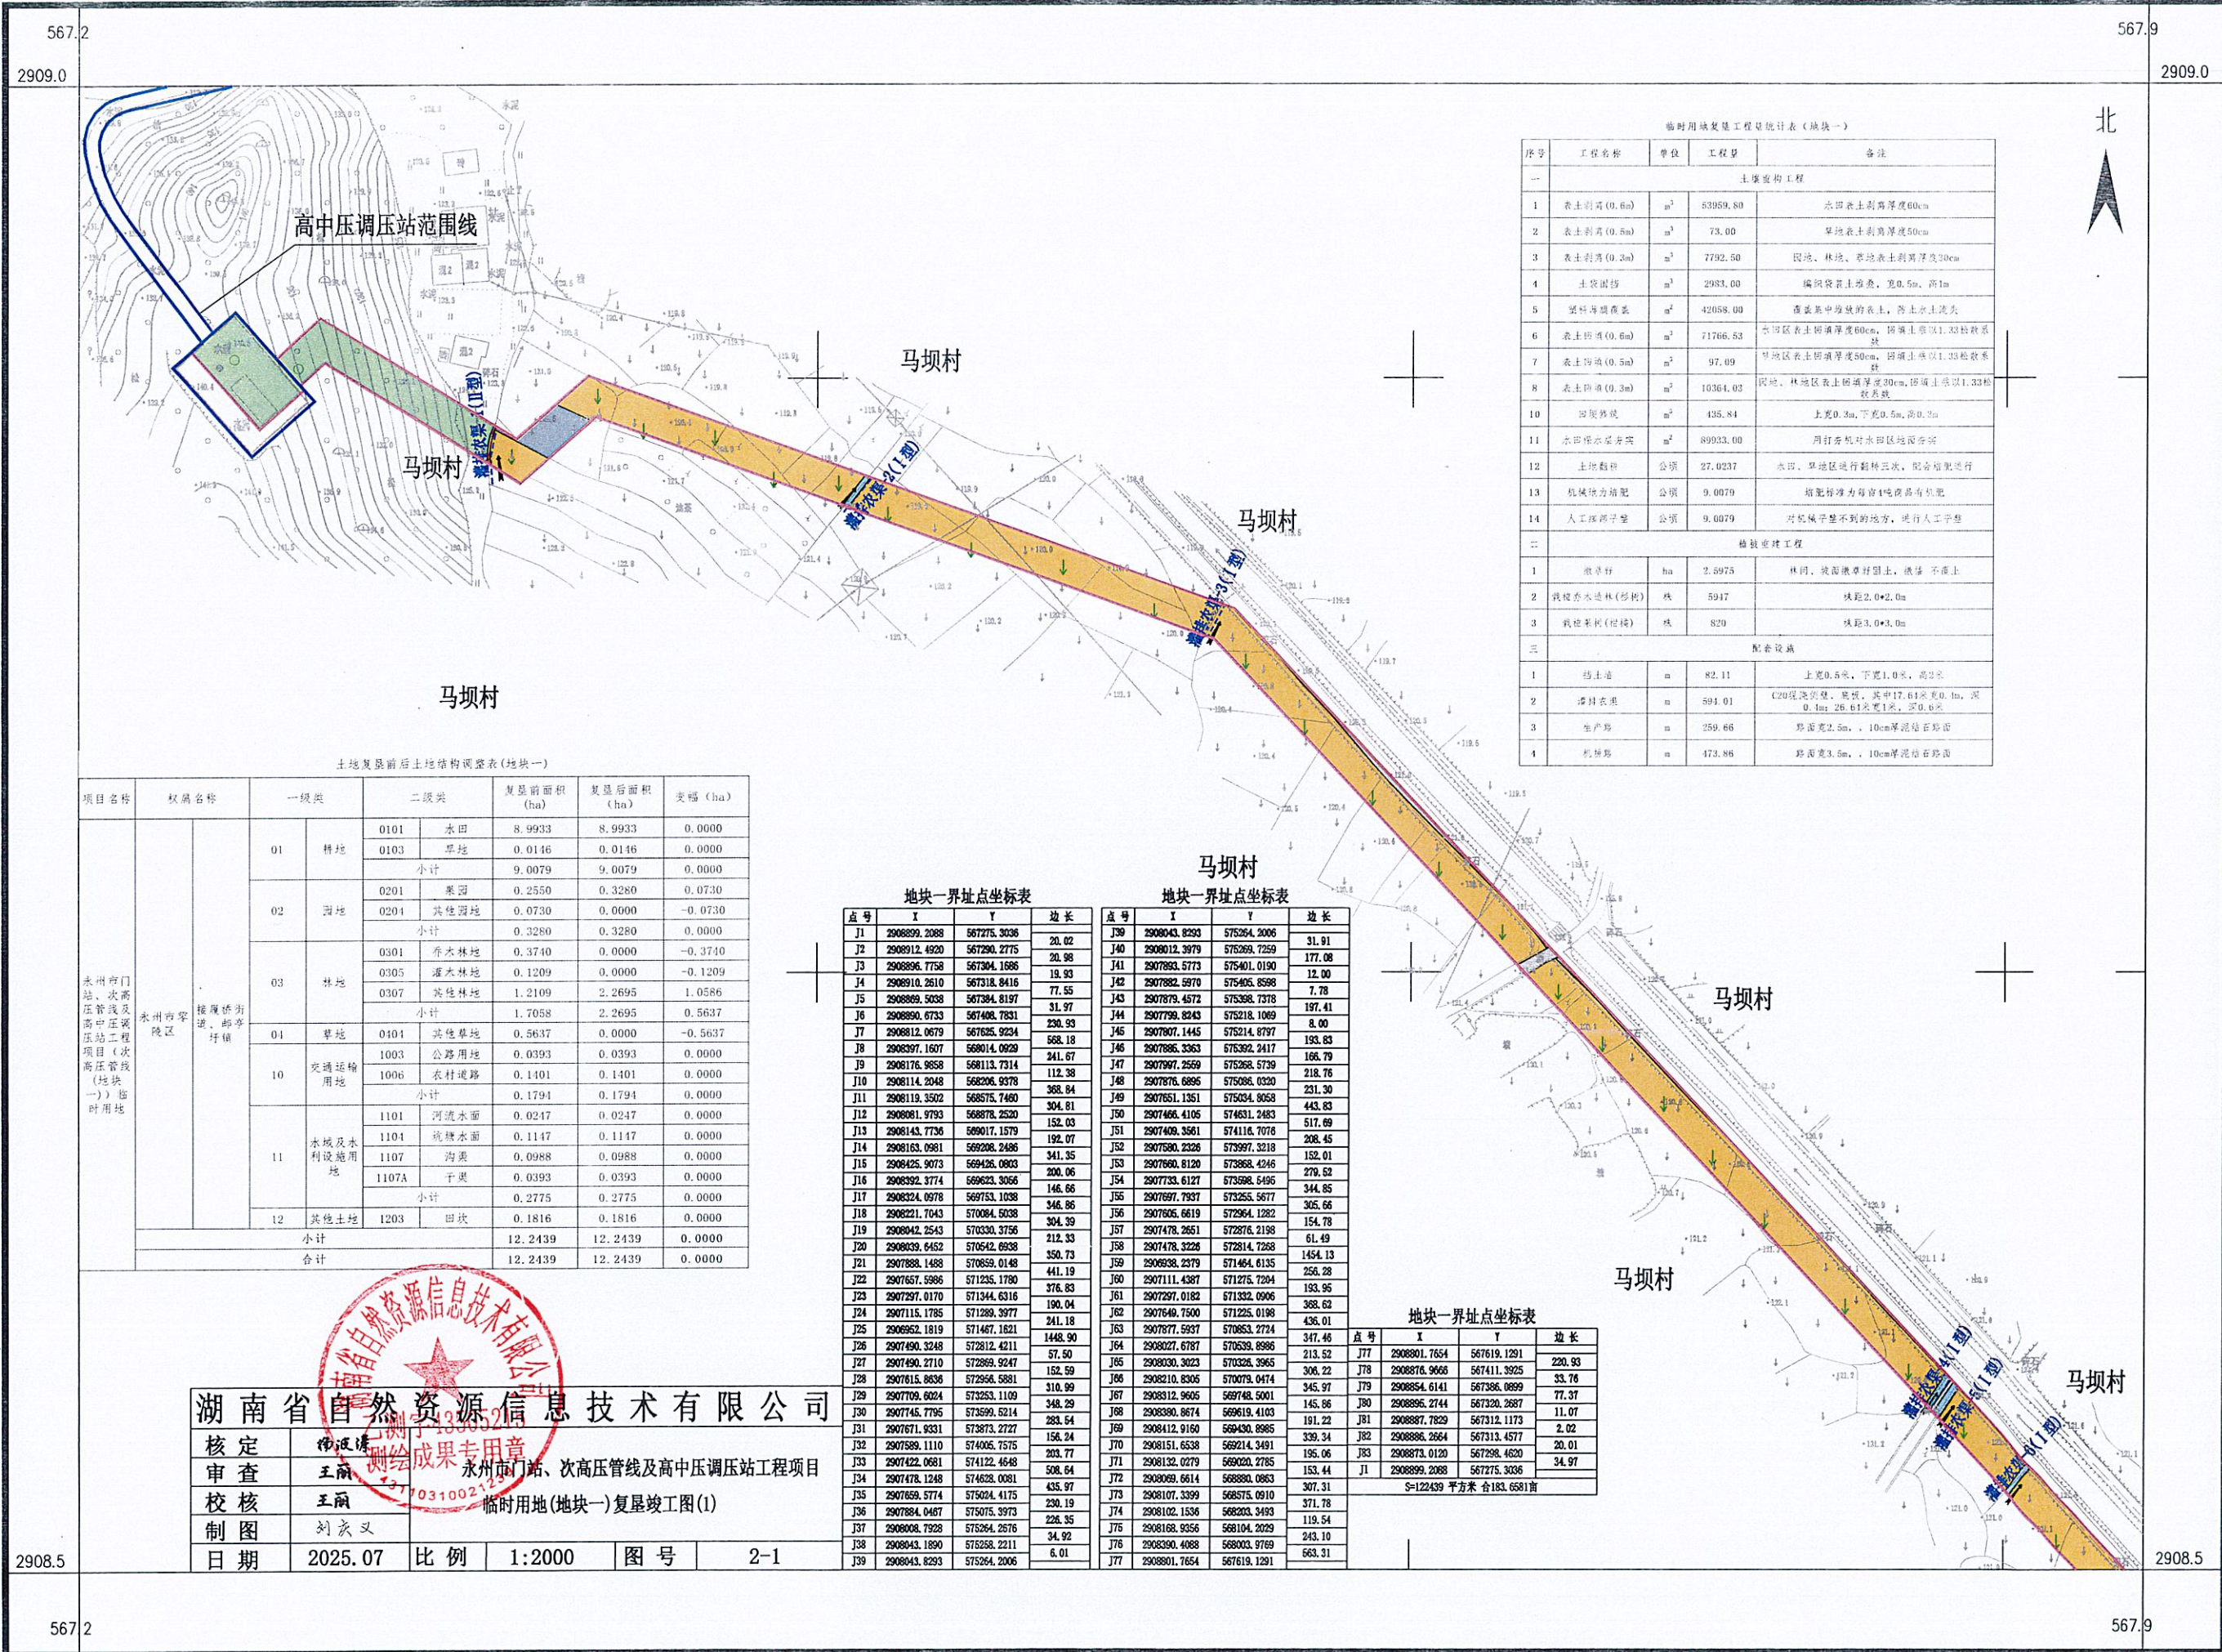

- 图例
- 水田
 - 旱地
 - 其他林地
 - 果园
 - 坑塘水面
 - 沟渠
 - 河流水面
 - 设施农用地
 - 公路用地
 - 农村道路
 - 农村住宅用地
 - 红线及拐点编号
 - 村界
 - 临时用地范围线
 - 机耕道
 - 生产路
 - 挡土墙
 - 灌排农渠
 - 排水沟
 - 流向
 - 过路涵管

临时用地复垦工程统计表(地块一)

序号	工程名称	单位	工程量	备注
土壤重构工程				
1	表土剥离(0.6m)	m ³	53959.80	水田表土剥离厚度60cm
2	表土剥离(0.5m)	m ³	73.00	旱地表土剥离厚度50cm
3	表土剥离(0.3m)	m ³	7792.50	园地、林地、草地表土剥离厚度30cm
4	土壤回填	m ³	2983.00	编网袋装土回填,宽0.5m,高1m
5	塑料薄膜覆盖	m ²	42058.00	灌溉集中堆放表土,防止水土流失
6	表土回填(0.6m)	m ³	71766.53	水田表土回填厚度60cm,回填土质以1:33松散系数
7	表土回填(0.5m)	m ³	97.09	旱地区表土回填厚度50cm,回填土质以1:33松散系数
8	表土回填(0.3m)	m ³	10364.02	园地、林地、草地表土回填厚度30cm,回填土质以1:33松散系数
10	田埂修筑	m ²	435.84	上宽0.3m,下宽0.5m,高0.3m
11	水田排水沟修筑	m ²	89033.00	用打夯机对水田区域进行
12	土地翻耕	公顷	27.0237	水田、旱地区进行翻耕三次,配合施肥进行
13	机械施力施肥	公顷	9.0079	施肥标准为每亩4吨腐熟有机肥
14	人工压平平整	公顷	9.0079	对机械平整不到的地方,进行人工平整
植被重建工程				
1	撒草籽	ha	2.5975	林间、坡面撒草籽固土,撒播不露土
2	栽植乔木造林(杉树)	株	5947	株距2.0*2.0m
3	栽植果树(杨梅)	株	820	株距3.0*3.0m
配套设施				
1	挡土墙	m	82.11	上宽0.5m,下宽1.0m,高2m
2	灌排农渠	m	594.01	C20现浇农渠,宽渠,其中17.61米宽0.1m,深0.1m;26.61米宽1米,深0.6米
3	生产路	m	259.66	路面宽2.5m,10cm厚泥结碎石路面
4	机耕路	m	473.86	路面宽3.5m,10cm厚泥结碎石路面

土地复垦前后土地结构调查表(地块一)

项目名称	权属名称		一级类		二级类		复垦前面积 (ha)	复垦后面积 (ha)	变幅(ha)
永州市门站、次高压管线及高中压调压站工程项目(次高压管线(地块一))临时用地	永州市零陵区	接履桥街道、邮亭圩镇	01	耕地	0101	水田	8.9933	8.9933	0.0000
					0103	旱地	0.0146	0.0146	0.0000
					小计		9.0079	9.0079	0.0000
			02	园地	0201	果园	0.2550	0.3280	0.0730
					0204	其他园地	0.0730	0.0000	-0.0730
					小计		0.3280	0.3280	0.0000
			03	林地	0301	乔木林地	0.3740	0.0000	-0.3740
					0305	灌木林地	0.1209	0.0000	-0.1209
					0307	其他林地	1.2109	2.2695	1.0586
					小计		1.7058	2.2695	0.5637
			04	草地	0404	其他草地	0.5637	0.0000	-0.5637
					小计		0.5637	0.0000	-0.5637
			10	交通运输用地	1003	公路用地	0.0393	0.0393	0.0000
					1006	农村道路	0.1401	0.1401	0.0000
					小计		0.1794	0.1794	0.0000
			11	水域及水利设施用地	1101	河流水面	0.0247	0.0247	0.0000
					1104	坑塘水面	0.1147	0.1147	0.0000
					1107	沟渠	0.0988	0.0988	0.0000
					1107A	干渠	0.0393	0.0393	0.0000
					小计		0.2775	0.2775	0.0000
			12	其他土地	1203	田坎	0.1816	0.1816	0.0000
			小计				12.2439	12.2439	0.0000
合计				12.2439	12.2439	0.0000			

地块一界址点坐标表

点号	X	Y	边长
J1	290889.2088	567275.3036	20.02
J2	2908912.4920	567290.2775	20.98
J3	2908896.7758	567304.1686	19.93
J4	2908910.2610	567318.8416	77.55
J5	2908899.5038	567384.8197	31.97
J6	2908890.6733	567406.7831	230.93
J7	2908812.0679	567535.9234	568.18
J8	2908397.1607	568014.0929	241.67
J9	2908176.9858	568113.7314	112.38
J10	2908114.2048	568206.9378	368.84
J11	2908119.3502	568575.7460	304.81
J12	2908081.9793	568878.2520	152.03
J13	2908143.7736	569017.1579	192.07
J14	2908163.0961	569208.2486	341.35
J15	2908425.9073	569426.0803	200.06
J16	2908392.3774	569623.3056	146.86
J17	2908324.0978	569753.1038	346.86
J18	2908221.7043	570084.5038	304.39
J19	2908042.2543	570330.3756	212.33
J20	2908039.6452	570542.6938	350.73
J21	2907888.1488	570659.0148	441.19
J22	2907657.5986	571235.1790	376.83
J23	2907297.0170	571344.6316	190.04
J24	2907115.1785	571289.3977	241.18
J25	2906952.1819	571467.1821	1448.90
J26	2907490.3248	572812.4211	57.50
J27	2907490.2710	572869.9247	152.59
J28	2907615.8636	572566.5881	110.99
J29	2907709.6024	573253.1109	348.29
J30	2907745.7795	573599.5214	283.54
J31	2907671.9331	573873.2727	156.24
J32	2907589.1110	574065.7575	203.77
J33	2907422.0681	574122.4648	508.64
J34	2907478.1248	574638.0081	435.97
J35	2907669.5774	575024.4175	230.19
J36	2907884.0467	575075.3973	226.35
J37	2908008.7928	575264.2676	34.92
J38	2908043.1890	575258.2211	6.01
J39	2908043.8293	575264.2006	

地块一界址点坐标表

点号	X	Y	边长
J39	2908043.8293	575264.2006	31.91
J40	2908012.3979	575269.7259	177.08
J41	2907893.5773	575401.0190	12.00
J42	2907882.5970	575405.8598	7.78
J43	2907879.4572	575398.7378	197.41
J44	2907799.8243	575218.1069	8.00
J45	2907807.1445	575214.6797	193.83
J46	2907886.3363	575392.2417	166.79
J47	2907997.2559	575268.5739	218.76
J48	2907876.6895	575086.0320	231.30
J49	2907651.1351	575034.8058	443.83
J50	2907466.4105	574631.2483	517.69
J51	2907409.3561	574116.7076	208.45
J52	2907680.2226	573997.3218	152.01
J53	2907660.8120	573868.4246	270.52
J54	2907733.6127	573598.5496	344.85
J55	2907697.7937	573255.5677	305.56
J56	2907605.6619	572964.1282	154.78
J57	2907478.2651	572876.2198	61.49
J58	2907478.3226	572814.7268	1454.13
J59	2906938.2379	571464.6135	256.28
J60	2907111.4387	571275.7264	193.95
J61	2907297.0182	571332.0906	368.62
J62	2907649.7500	571225.0198	436.01
J63	2907877.5937	570853.2724	347.46
J64	2908027.6787	570539.8986	213.52
J65	2908030.3023	570326.2965	306.22
J66	2908210.8305	570079.0474	345.97
J67	2908312.9605	569748.5001	145.86
J68	2908380.8674	569619.4103	191.22
J69	2908412.9160	569430.8985	330.34
J70	2908151.6538	569214.3491	195.06
J71	2908132.0279	569020.2785	153.44
J72	2908069.6614	568890.0863	307.31
J73	2908107.3399	568575.0910	371.78
J74	2908102.1536	568203.3493	119.54
J75	2908168.9356	568104.2029	243.10
J76	2908390.4088	568003.9769	663.31
J77	2908801.7654	567619.1291	

地块一界址点坐标表

点号	X	Y	边长
J77	2908801.7654	567619.1291	220.93
J78	2908876.9666	567411.3925	33.76
J79	2908854.6141	567386.0899	77.37
J80	2908895.2744	567320.2687	11.07
J81	2908887.7829	567312.1173	2.02
J82	2908886.2664	567313.4577	20.01
J83	2908873.0120	567298.4620	34.97
J1	2908899.2088	567275.3036	
S=122439 平方米 合183.6581亩			

湖南省自然资源信息技术有限公司

核定: 傅波清

审查: 王丽

校核: 王丽

制图: 刘庆义


日期: 2025.07

比例: 1:2000

图号: 2-1

永州市门站、次高压管线及高中压调压站工程项目临时用地(地块一)复垦竣工图(1)


永州市门站、次高压管线及高中压调压站工程项目临时用地(地块一)复垦竣工图(2)

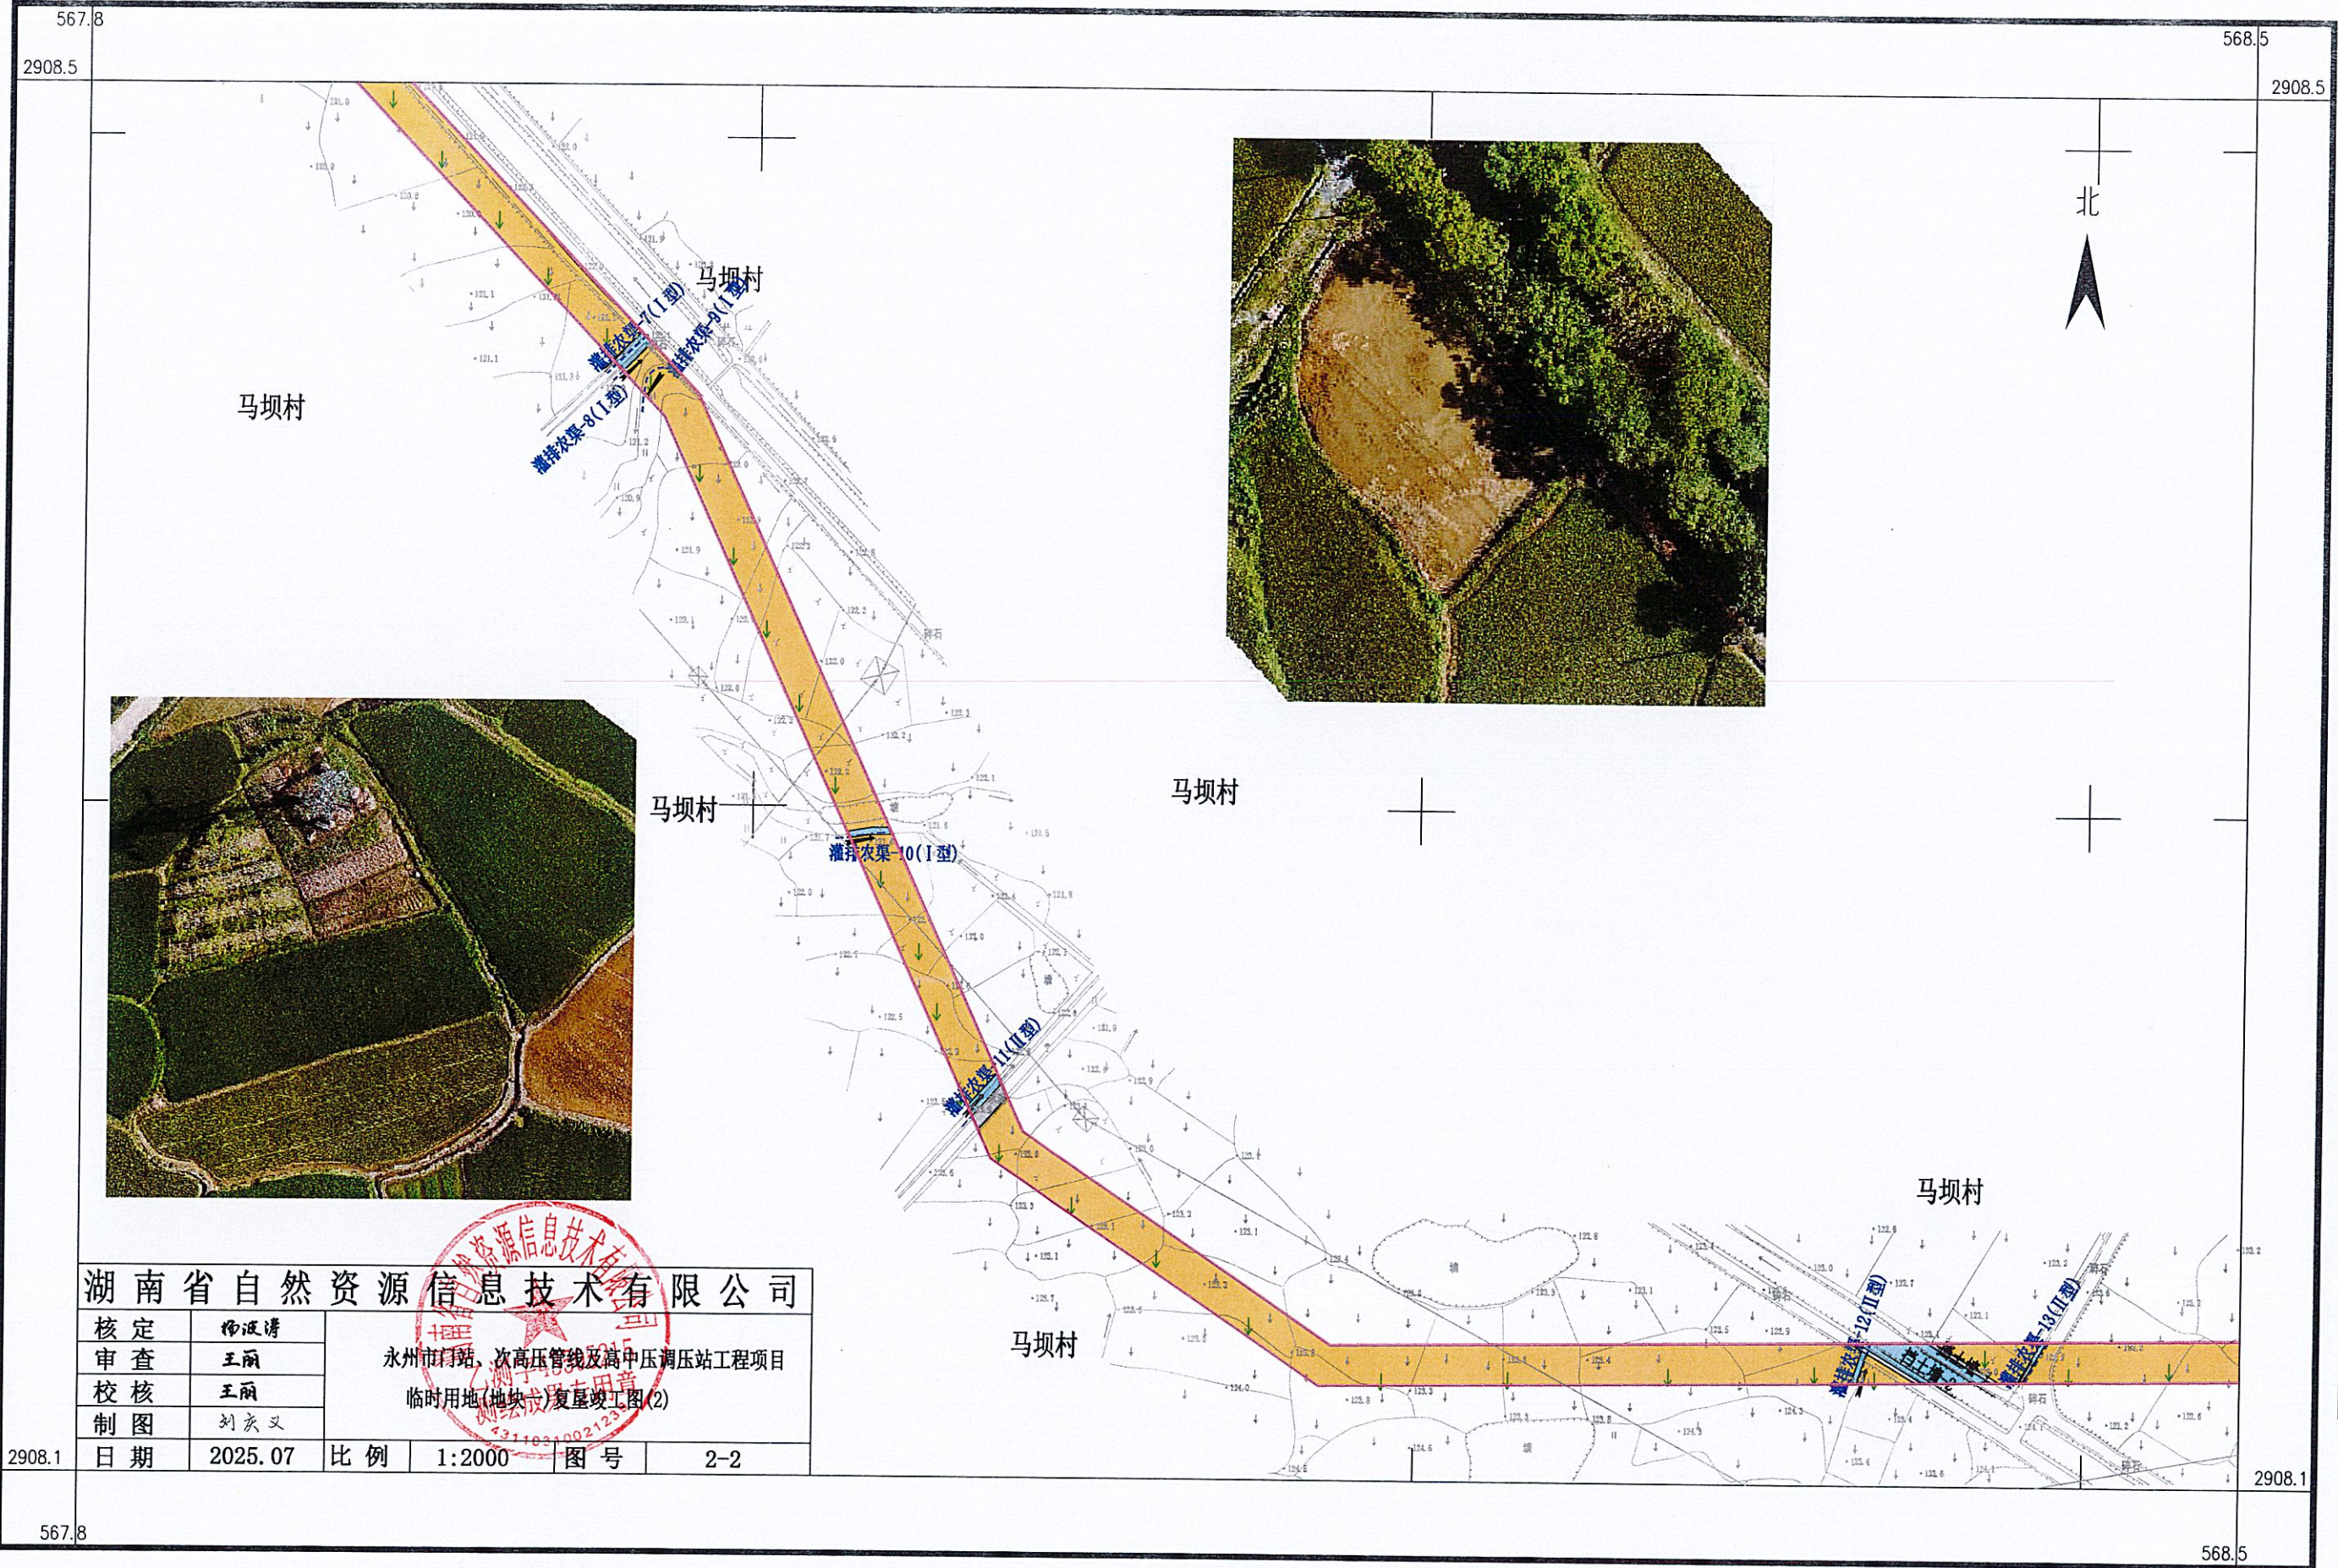

- 图 例
- 水田
 - 旱地
 - 其他林地
 - 果园
 - 坑塘水面
 - 沟渠
 - 河流水面
 - 设施农用地
 - 公路用地
 - 农村道路
 - 农村住宅用地
 - 红线及拐点编号
 - 村界
 - 临时用地范围线
 - 机耕道
 - 生产路
 - 挡土墙
 - 灌排农渠
 - 排水沟
 - 流向
 - 过路涵管

湖南省自然资源信息技术有限公司					
核定	杨波清	永州市门站、次高压管线及高中压调压站工程项目 临时用地(地块一)复垦竣工图(2)			
审查	王丽				
校核	王丽				
制图	刘庆义				
日期	2025.07	比例	1:2000	图号	2-2


永州市门站、次高压管线及高中压调压站工程项目临时用地(地块一)复垦竣工图(3)

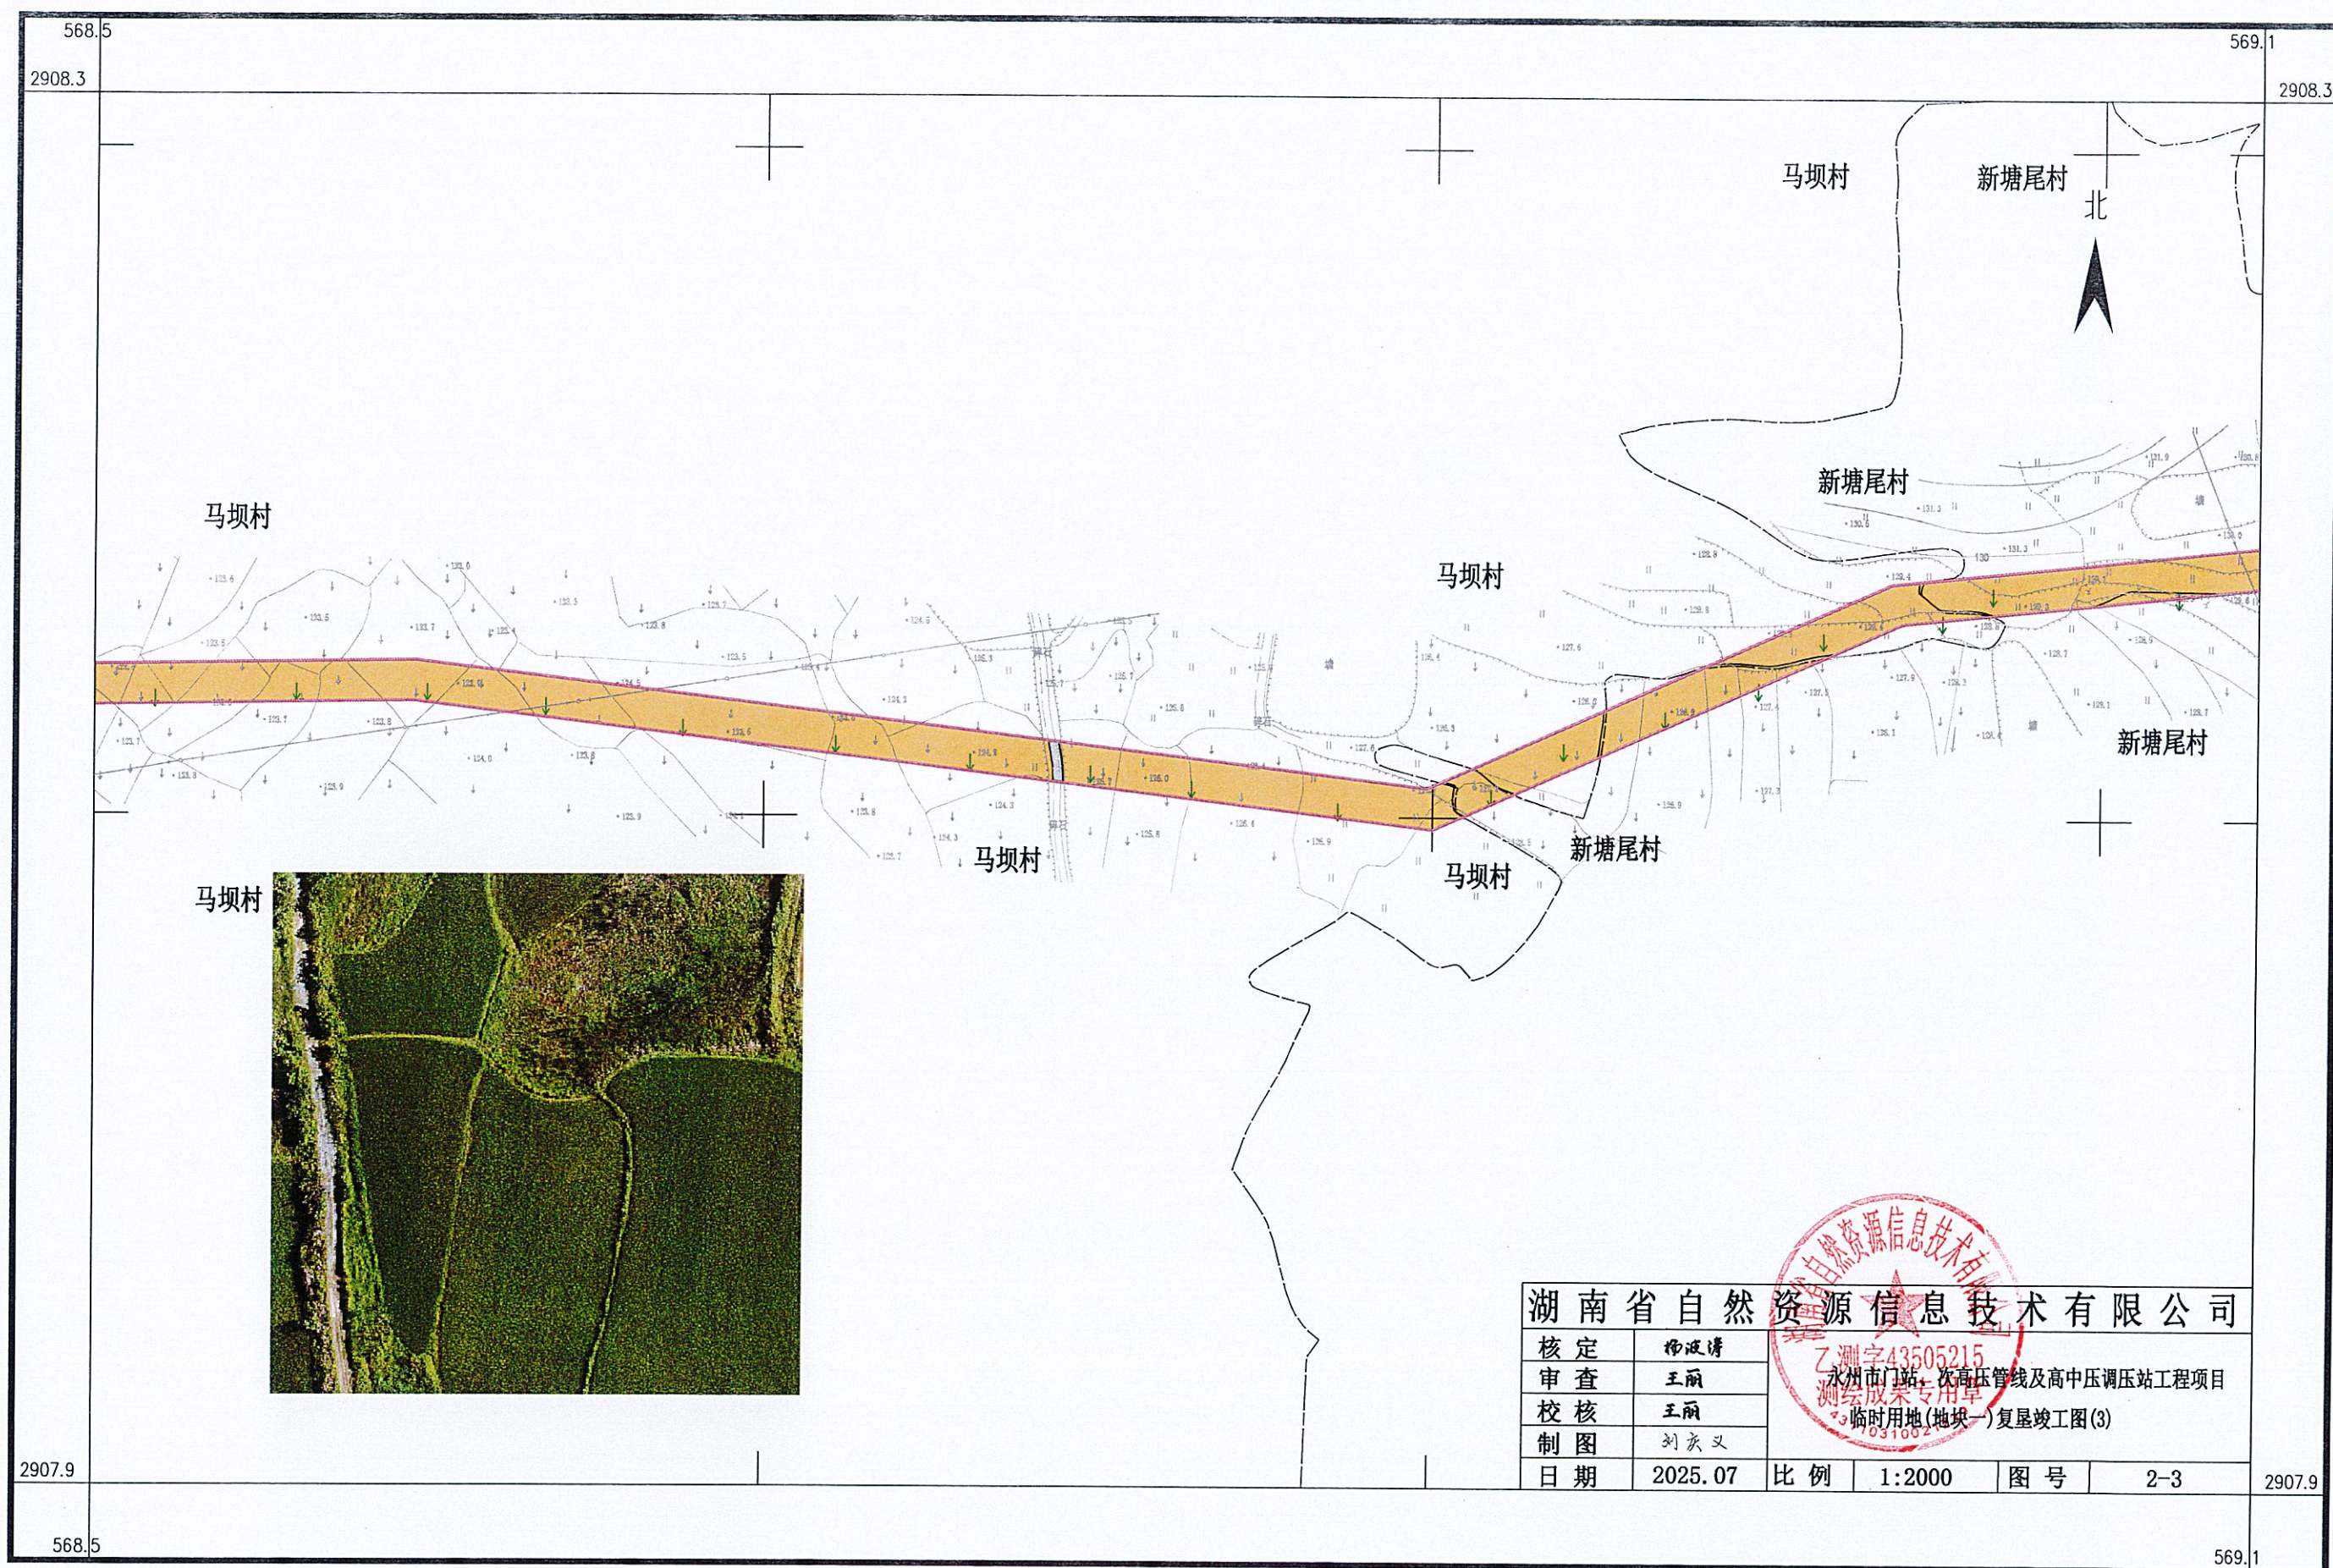

永州市门站、次高压管线及高中压调压站工程项目临时用地(地块一)复垦竣工图(4)



永州市门站、次高压管线及高中压调压站工程项目临时用地(地块一)复垦竣工图(5)

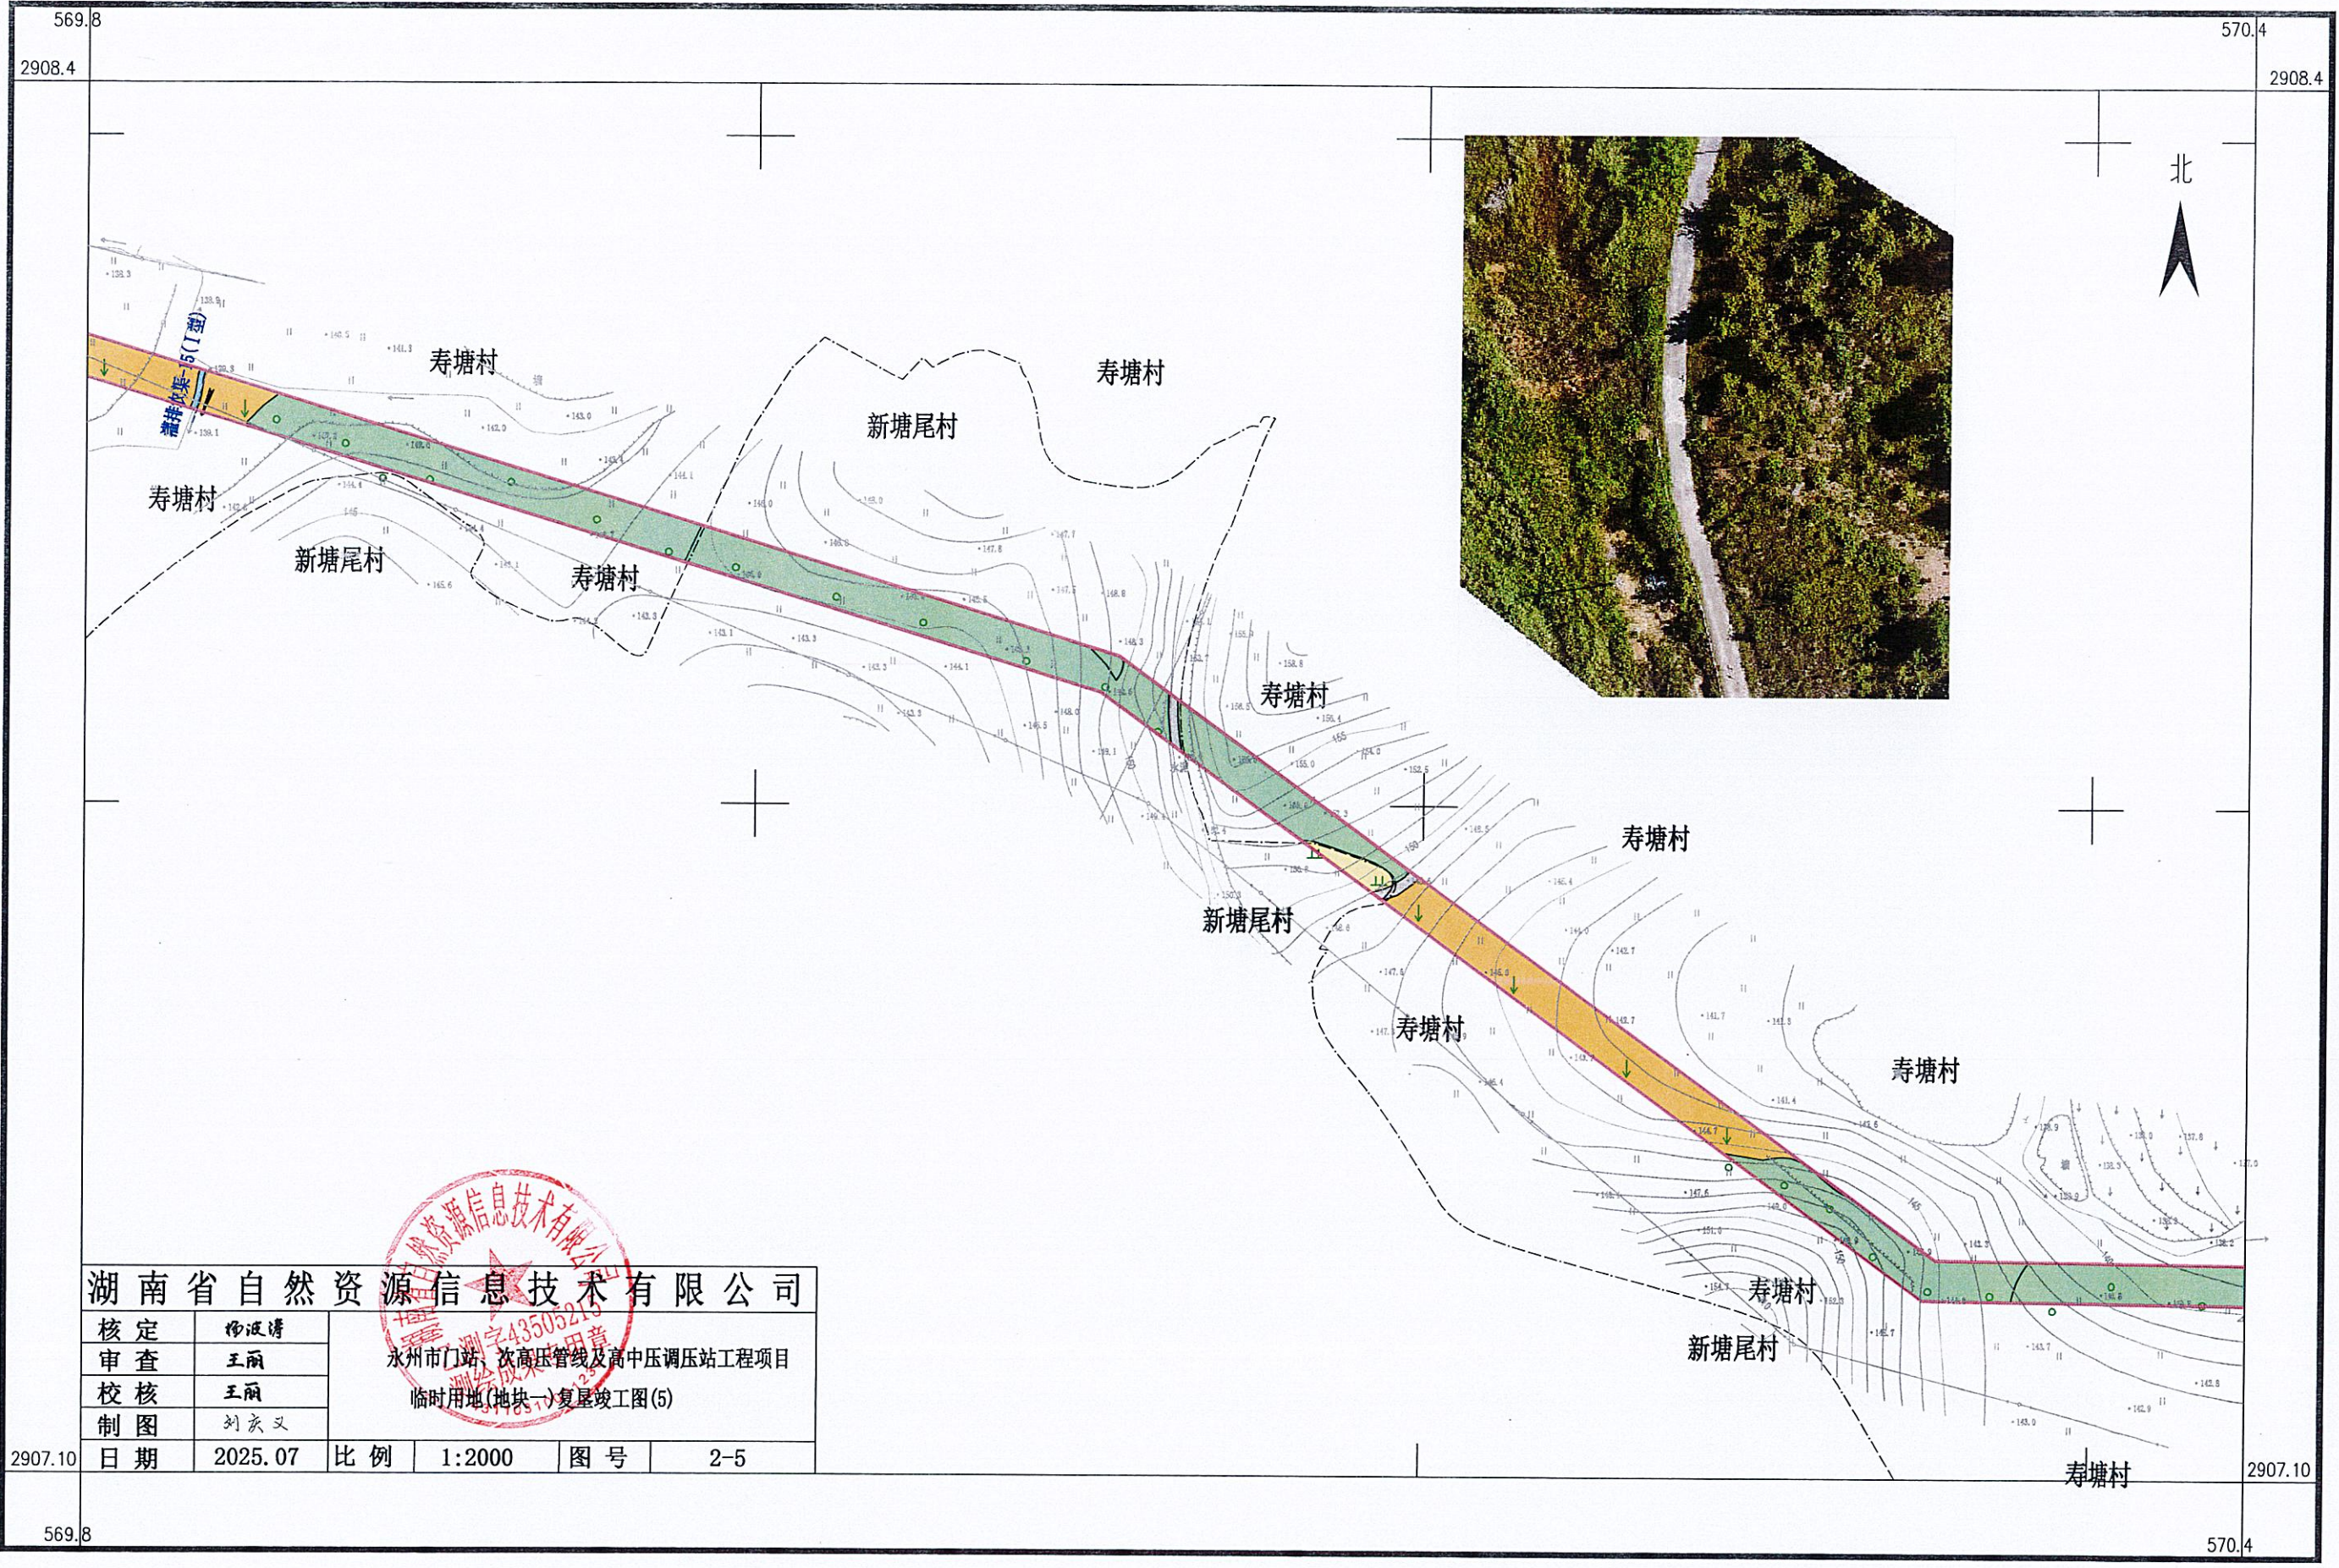


- 图 例
- 水田
 - 旱地
 - 其他林地
 - 果园
 - 坑塘水面
 - 沟渠
 - 河流水面
 - 设施农用地
 - 公路用地
 - 农村道路
 - 农村住宅用地
 - 红线及拐点编号
 - 村界
 - 临时用地范围线
 - 机耕道
 - 生产路
 - 挡土墙
 - 灌排农渠
 - 排水沟
 - 流向
 - 过路涵管

湖南省自然资源信息技术有限公司

核定	杨波清	永州市门站、次高压管线及高中压调压站工程项目 临时用地(地块一)复垦竣工图(5)			
审查	王丽				
校核	王丽				
制图	刘庆义				
日期	2025.07	比例	1:2000	图号	2-5


永州市门站、次高压管线及高中压调压站工程项目临时用地(地块一)复垦竣工图(6)

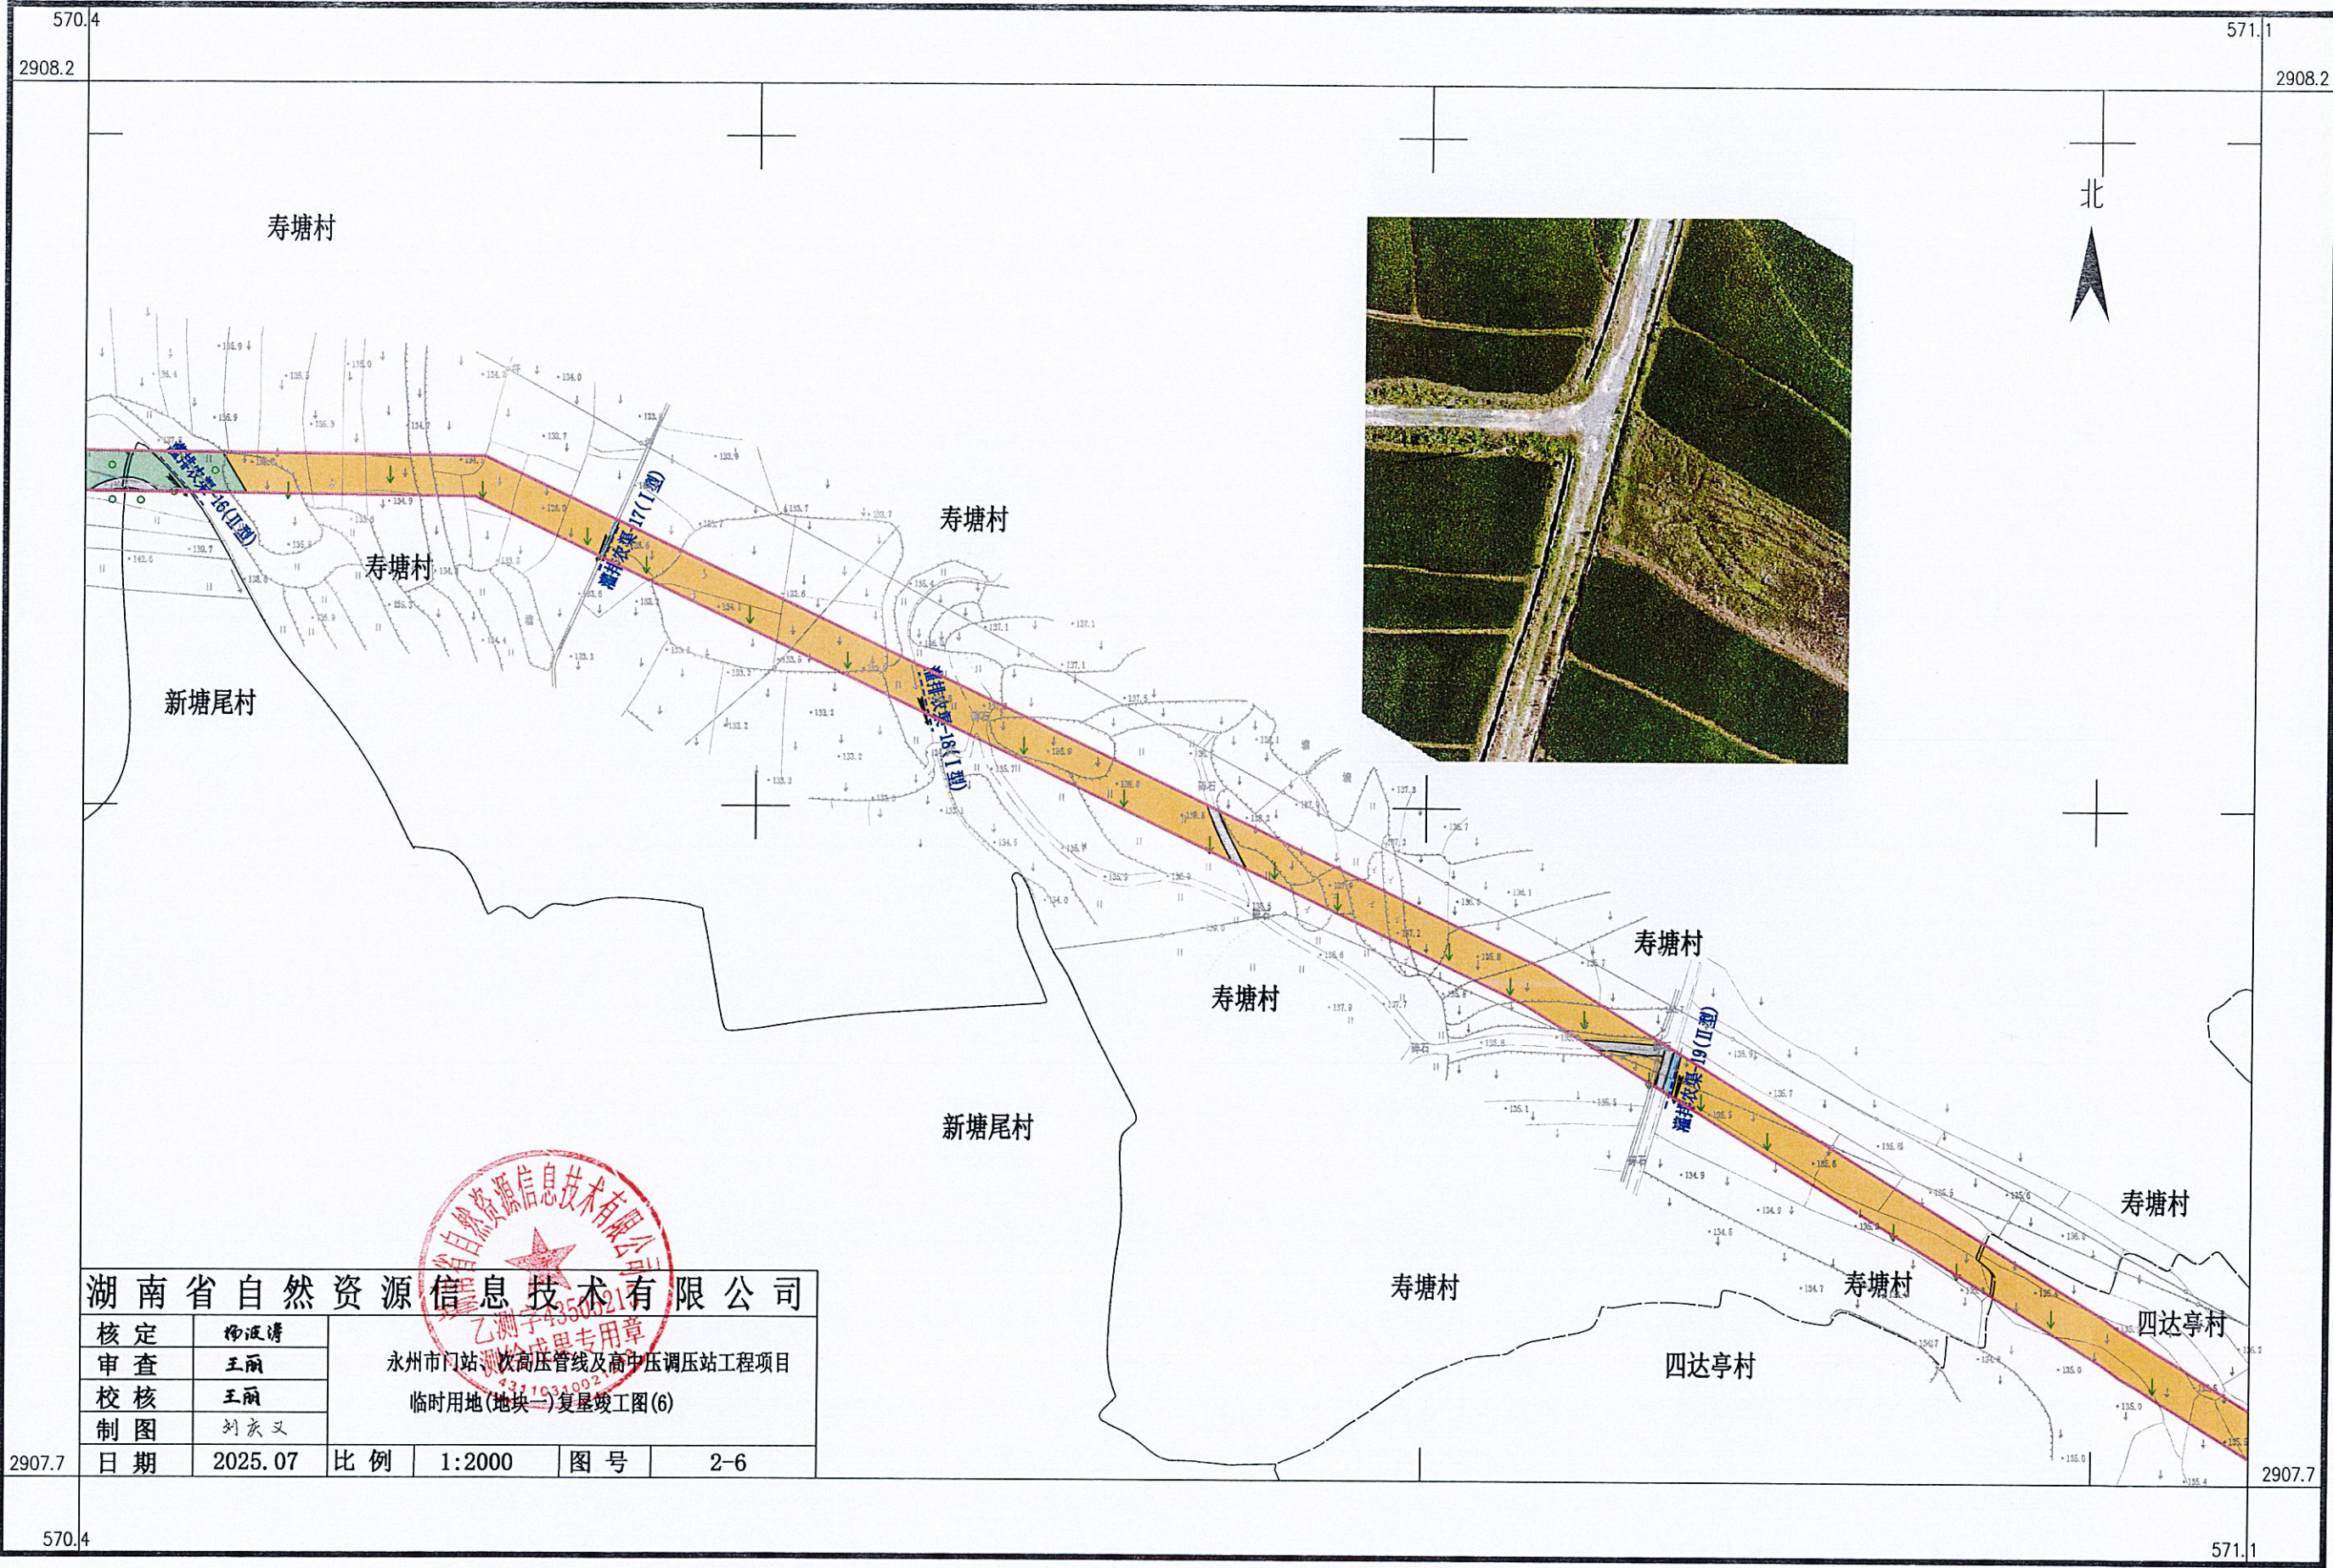


- 图 例
- 水田
 - 旱地
 - 其他林地
 - 果园
 - 坑塘水面
 - 沟渠
 - 河流水面
 - 设施农用地
 - 公路用地
 - 农村道路
 - 农村住宅用地
 - 红线及拐点编号
 - 村界
 - 临时用地范围线
 - 机耕道
 - 生产路
 - 挡土墙
 - 灌排农渠
 - 排水沟
 - 流向
 - 过路涵管

湖南省自然资源信息技术有限公司					
核定	杨波涛	永州市门站、次高压管线及高中压调压站工程项目 临时用地(地块一)复垦竣工图(6)			
审查	王丽				
校核	王丽				
制图	刘庆义				
日期	2025.07	比例	1:2000	图号	2-6

永州市门站、次高压管线及高中压调压站工程项目临时用地(地块一)复垦竣工图(8)

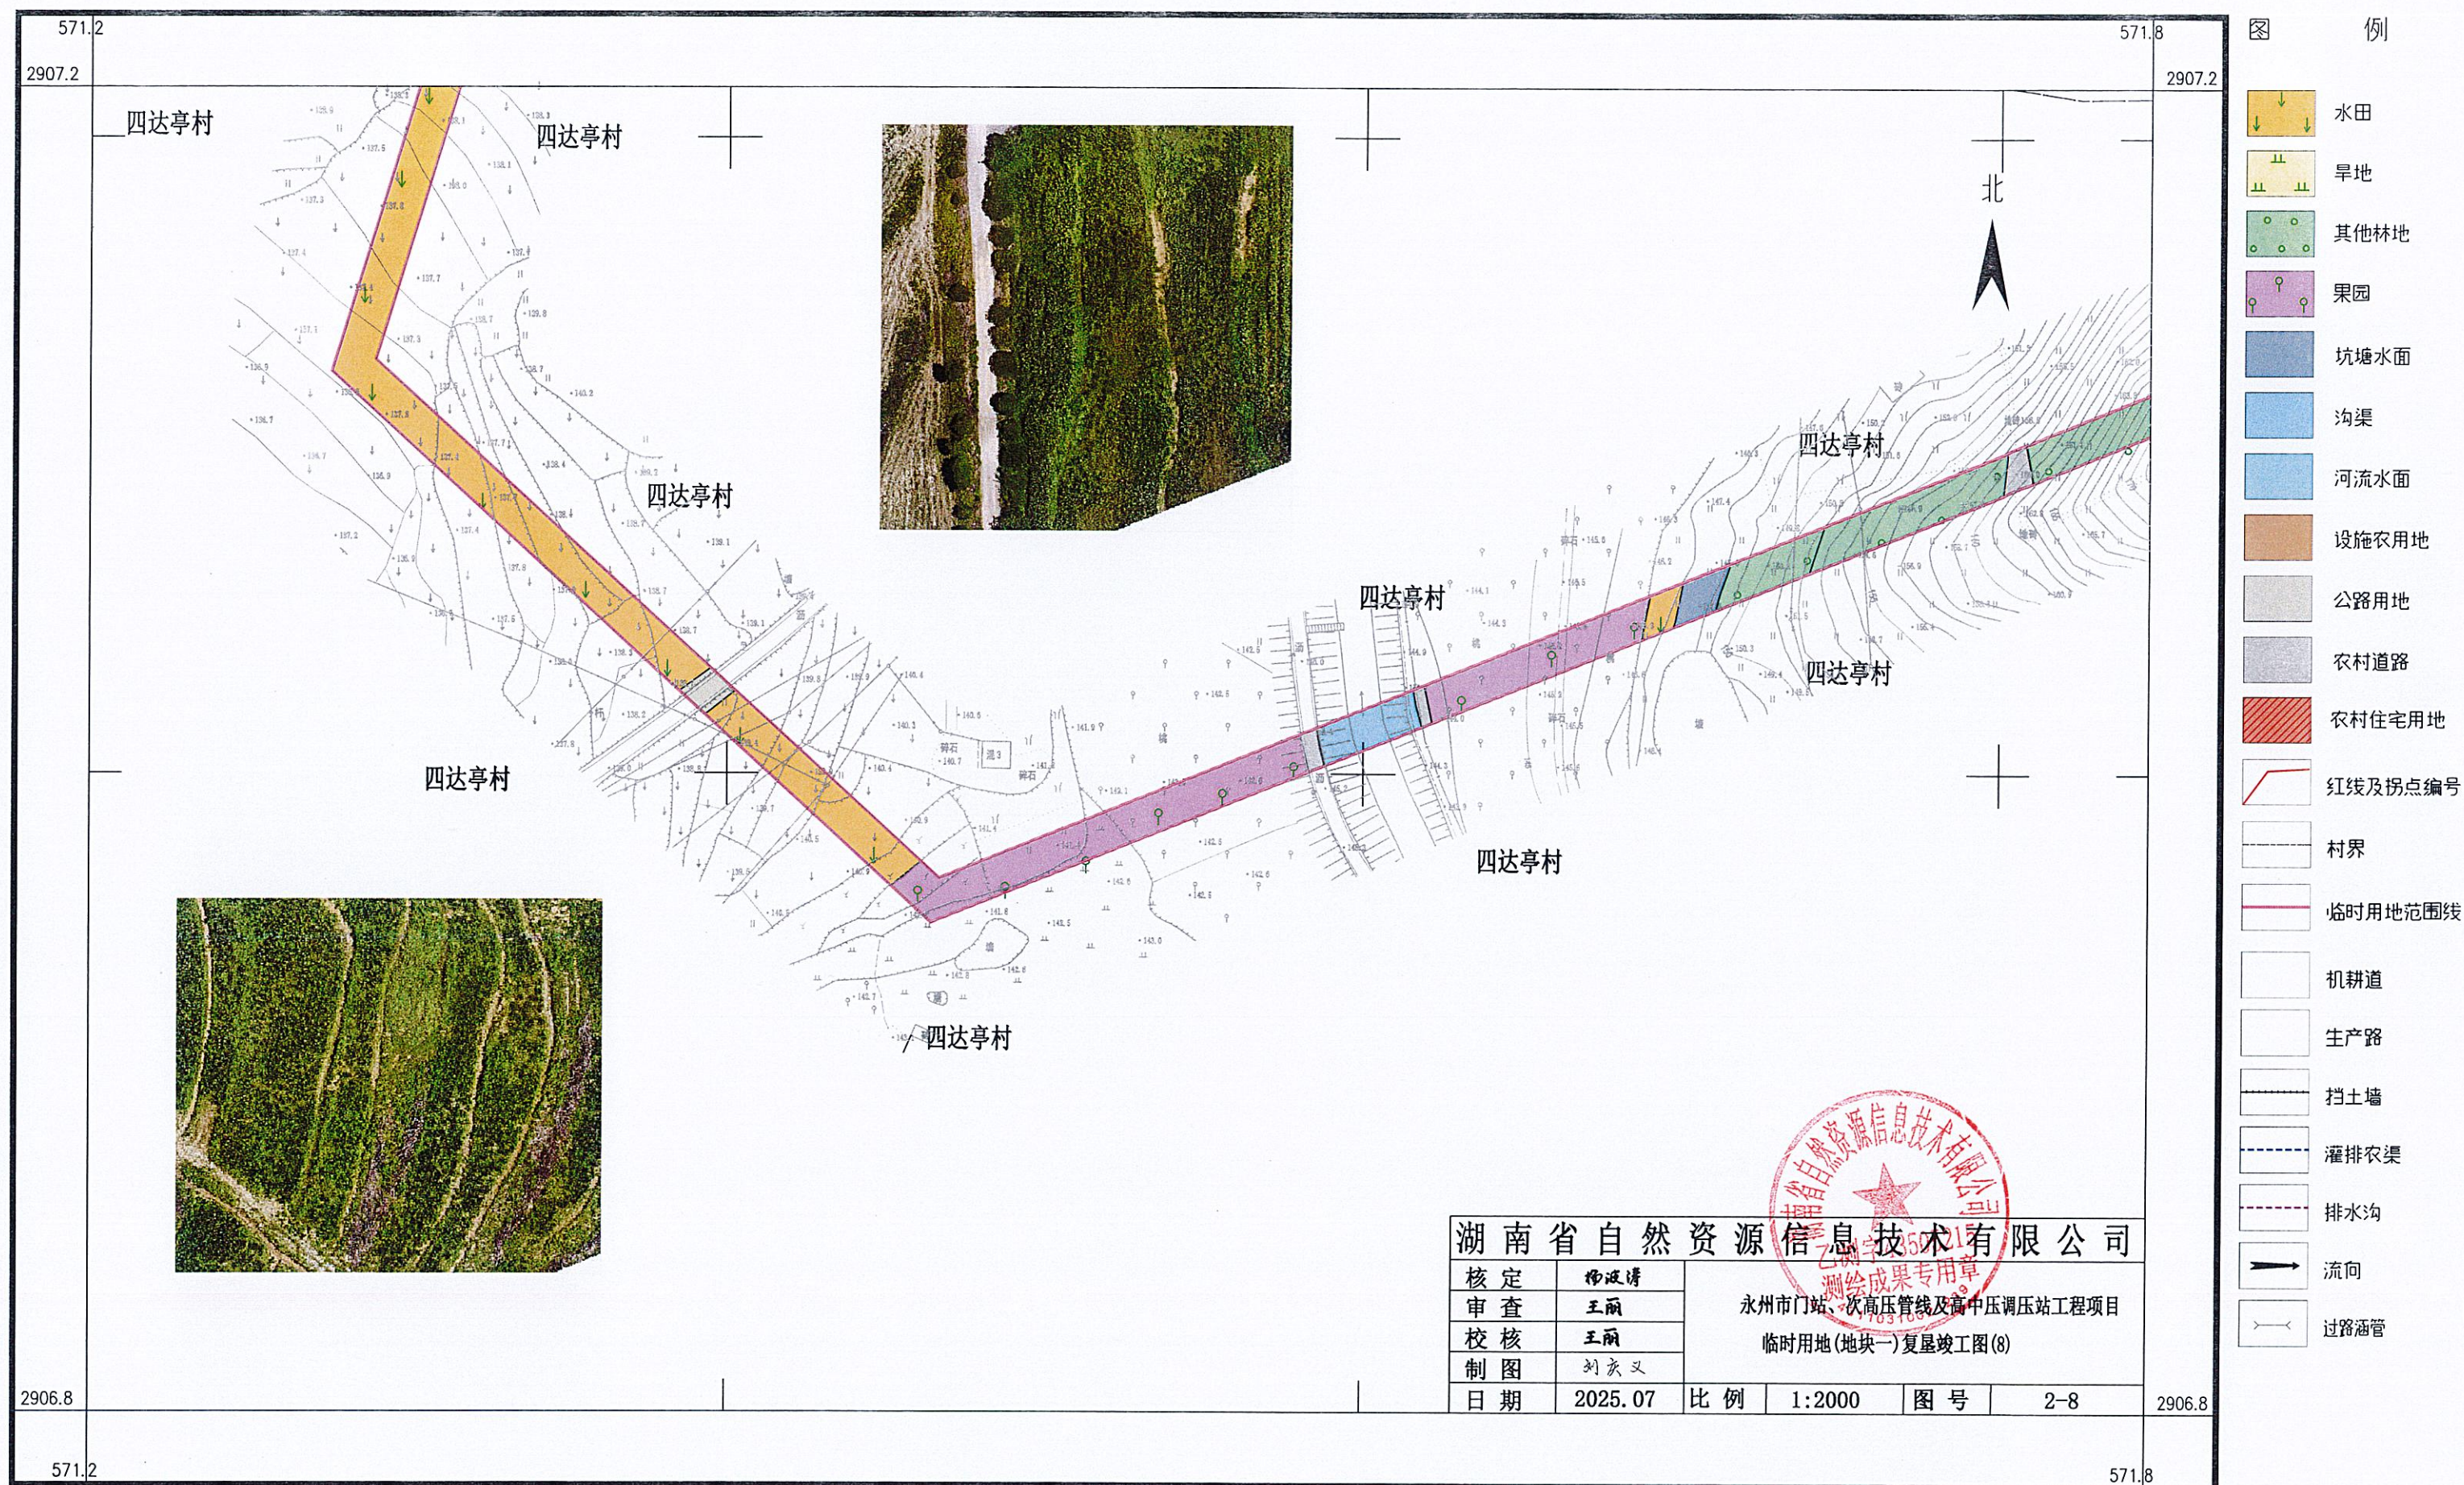


永州市门站、次高压管线及高中压调压站工程项目临时用地(地块一)复垦竣工图(9)

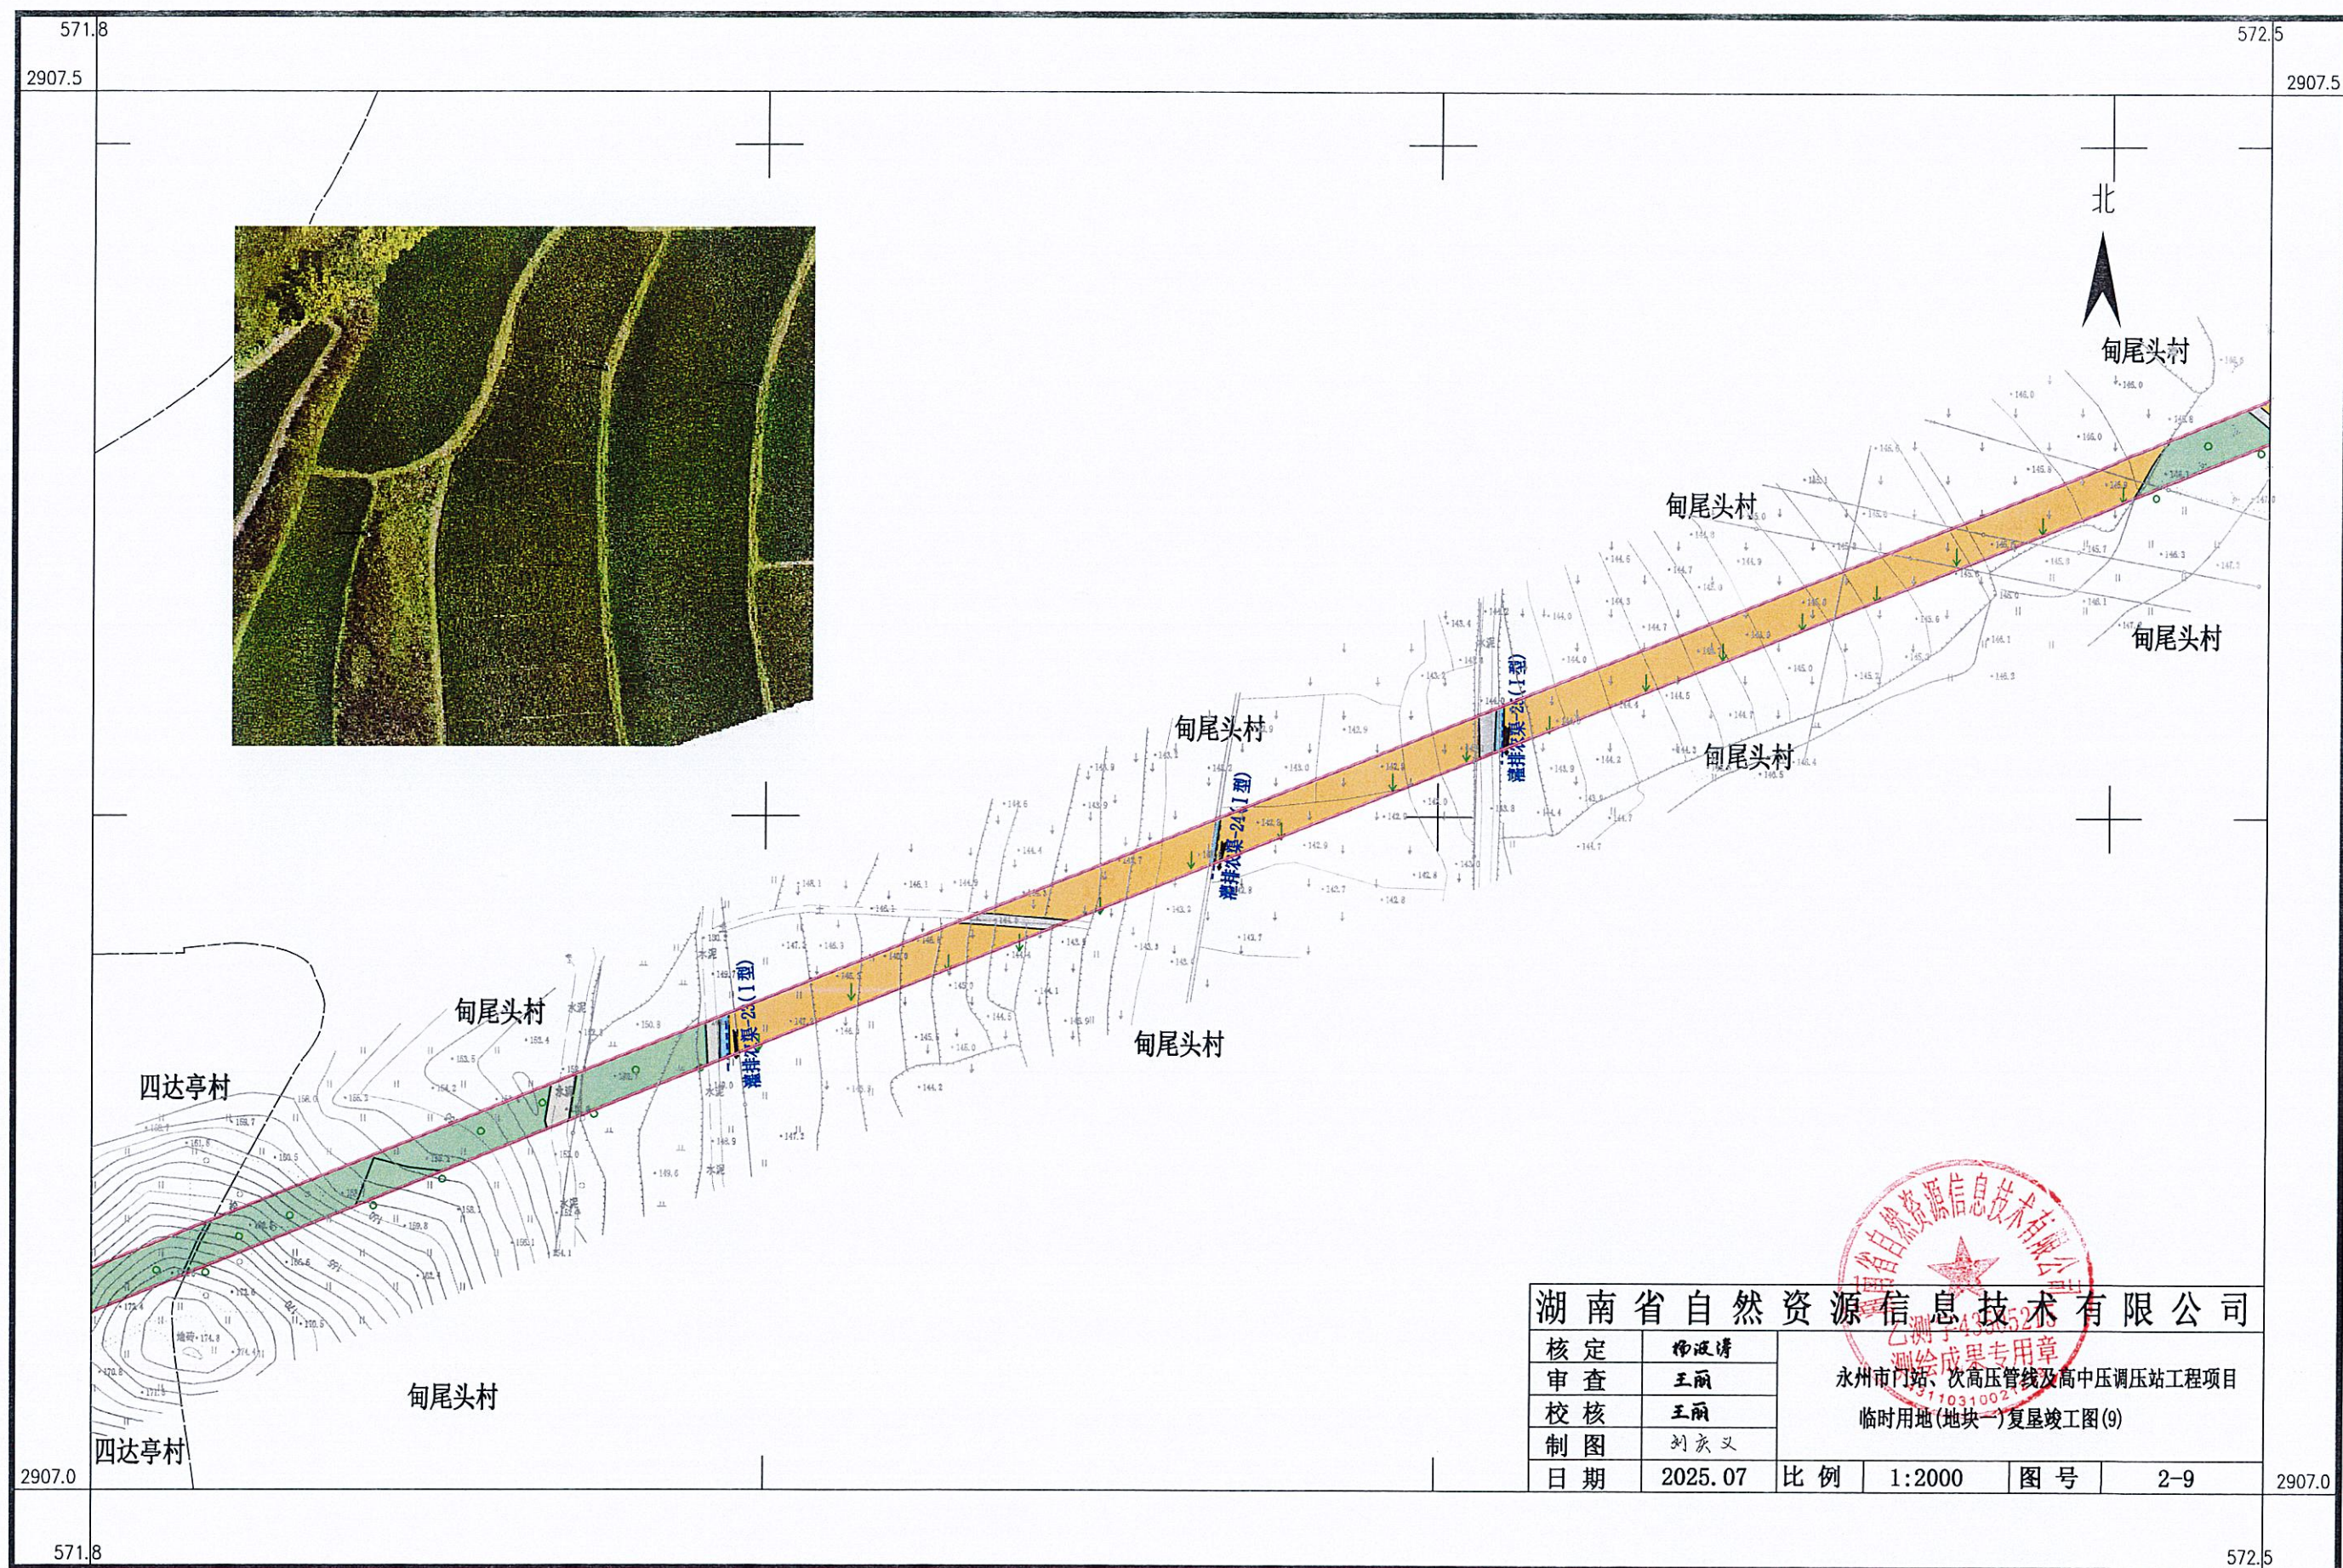

- 图 例
- 水田
 - 旱地
 - 其他林地
 - 果园
 - 坑塘水面
 - 沟渠
 - 河流水面
 - 设施农用地
 - 公路用地
 - 农村道路
 - 农村住宅用地
 - 红线及拐点编号
 - 村界
 - 临时用地范围线
 - 机耕道
 - 生产路
 - 挡土墙
 - 灌排农渠
 - 排水沟
 - 流向
 - 过路涵管


永州市门站、次高压管线及高中压调压站工程项目临时用地(地块一)拟损毁土地复垦规划图(10)

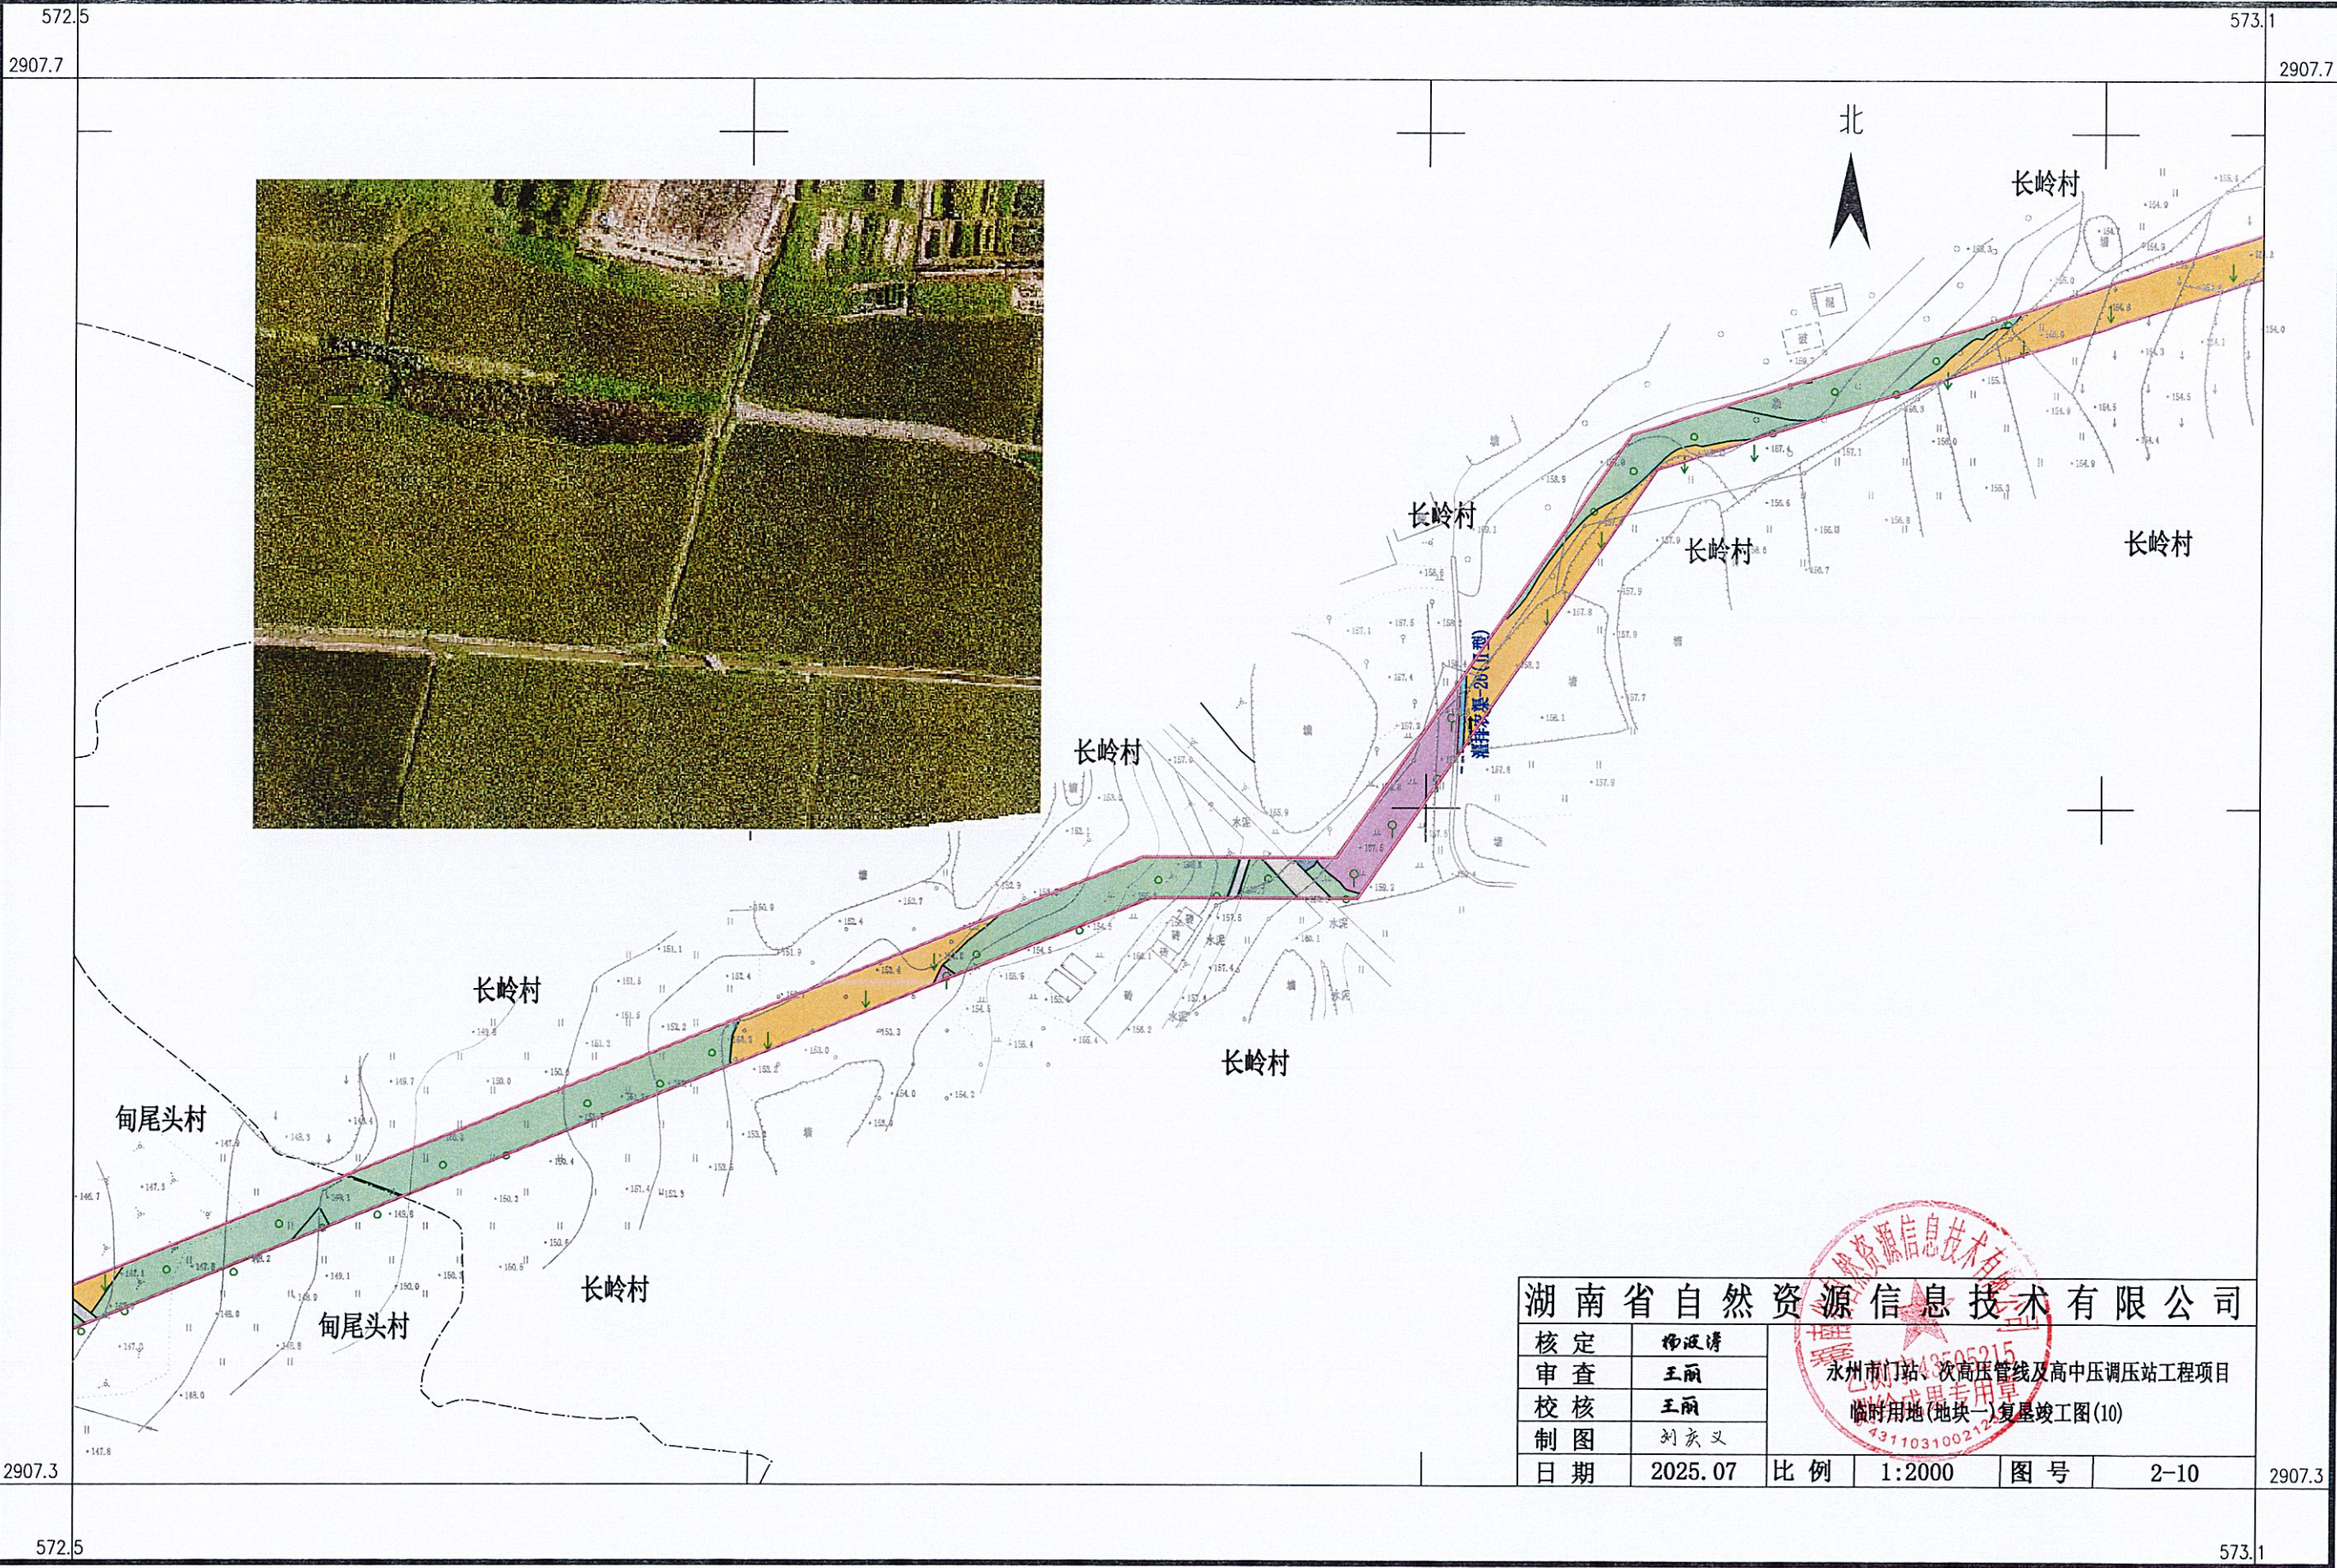


- 图 例
- 水田
 - 旱地
 - 其他林地
 - 果园
 - 坑塘水面
 - 沟渠
 - 河流水面
 - 设施农用地
 - 公路用地
 - 农村道路
 - 农村住宅用地
 - 红线及拐点编号
 - 村界
 - 临时用地范围线
 - 机耕道
 - 生产路
 - 挡土墙
 - 灌排农渠
 - 排水沟
 - 流向
 - 过路涵管

湖南省自然资源信息技术有限公司			
核定	杨进涛	永州市门站、次高压管线及高中压调压站工程项目 临时用地(地块一)复垦竣工图(10)	
审查	王丽		
校核	王丽		
制图	刘庆义		
日期	2025.07	比例	1:2000
		图号	2-10

永州市门站、次高压管线及高中压调压站工程项目临时用地(地块一)复垦竣工图(11)

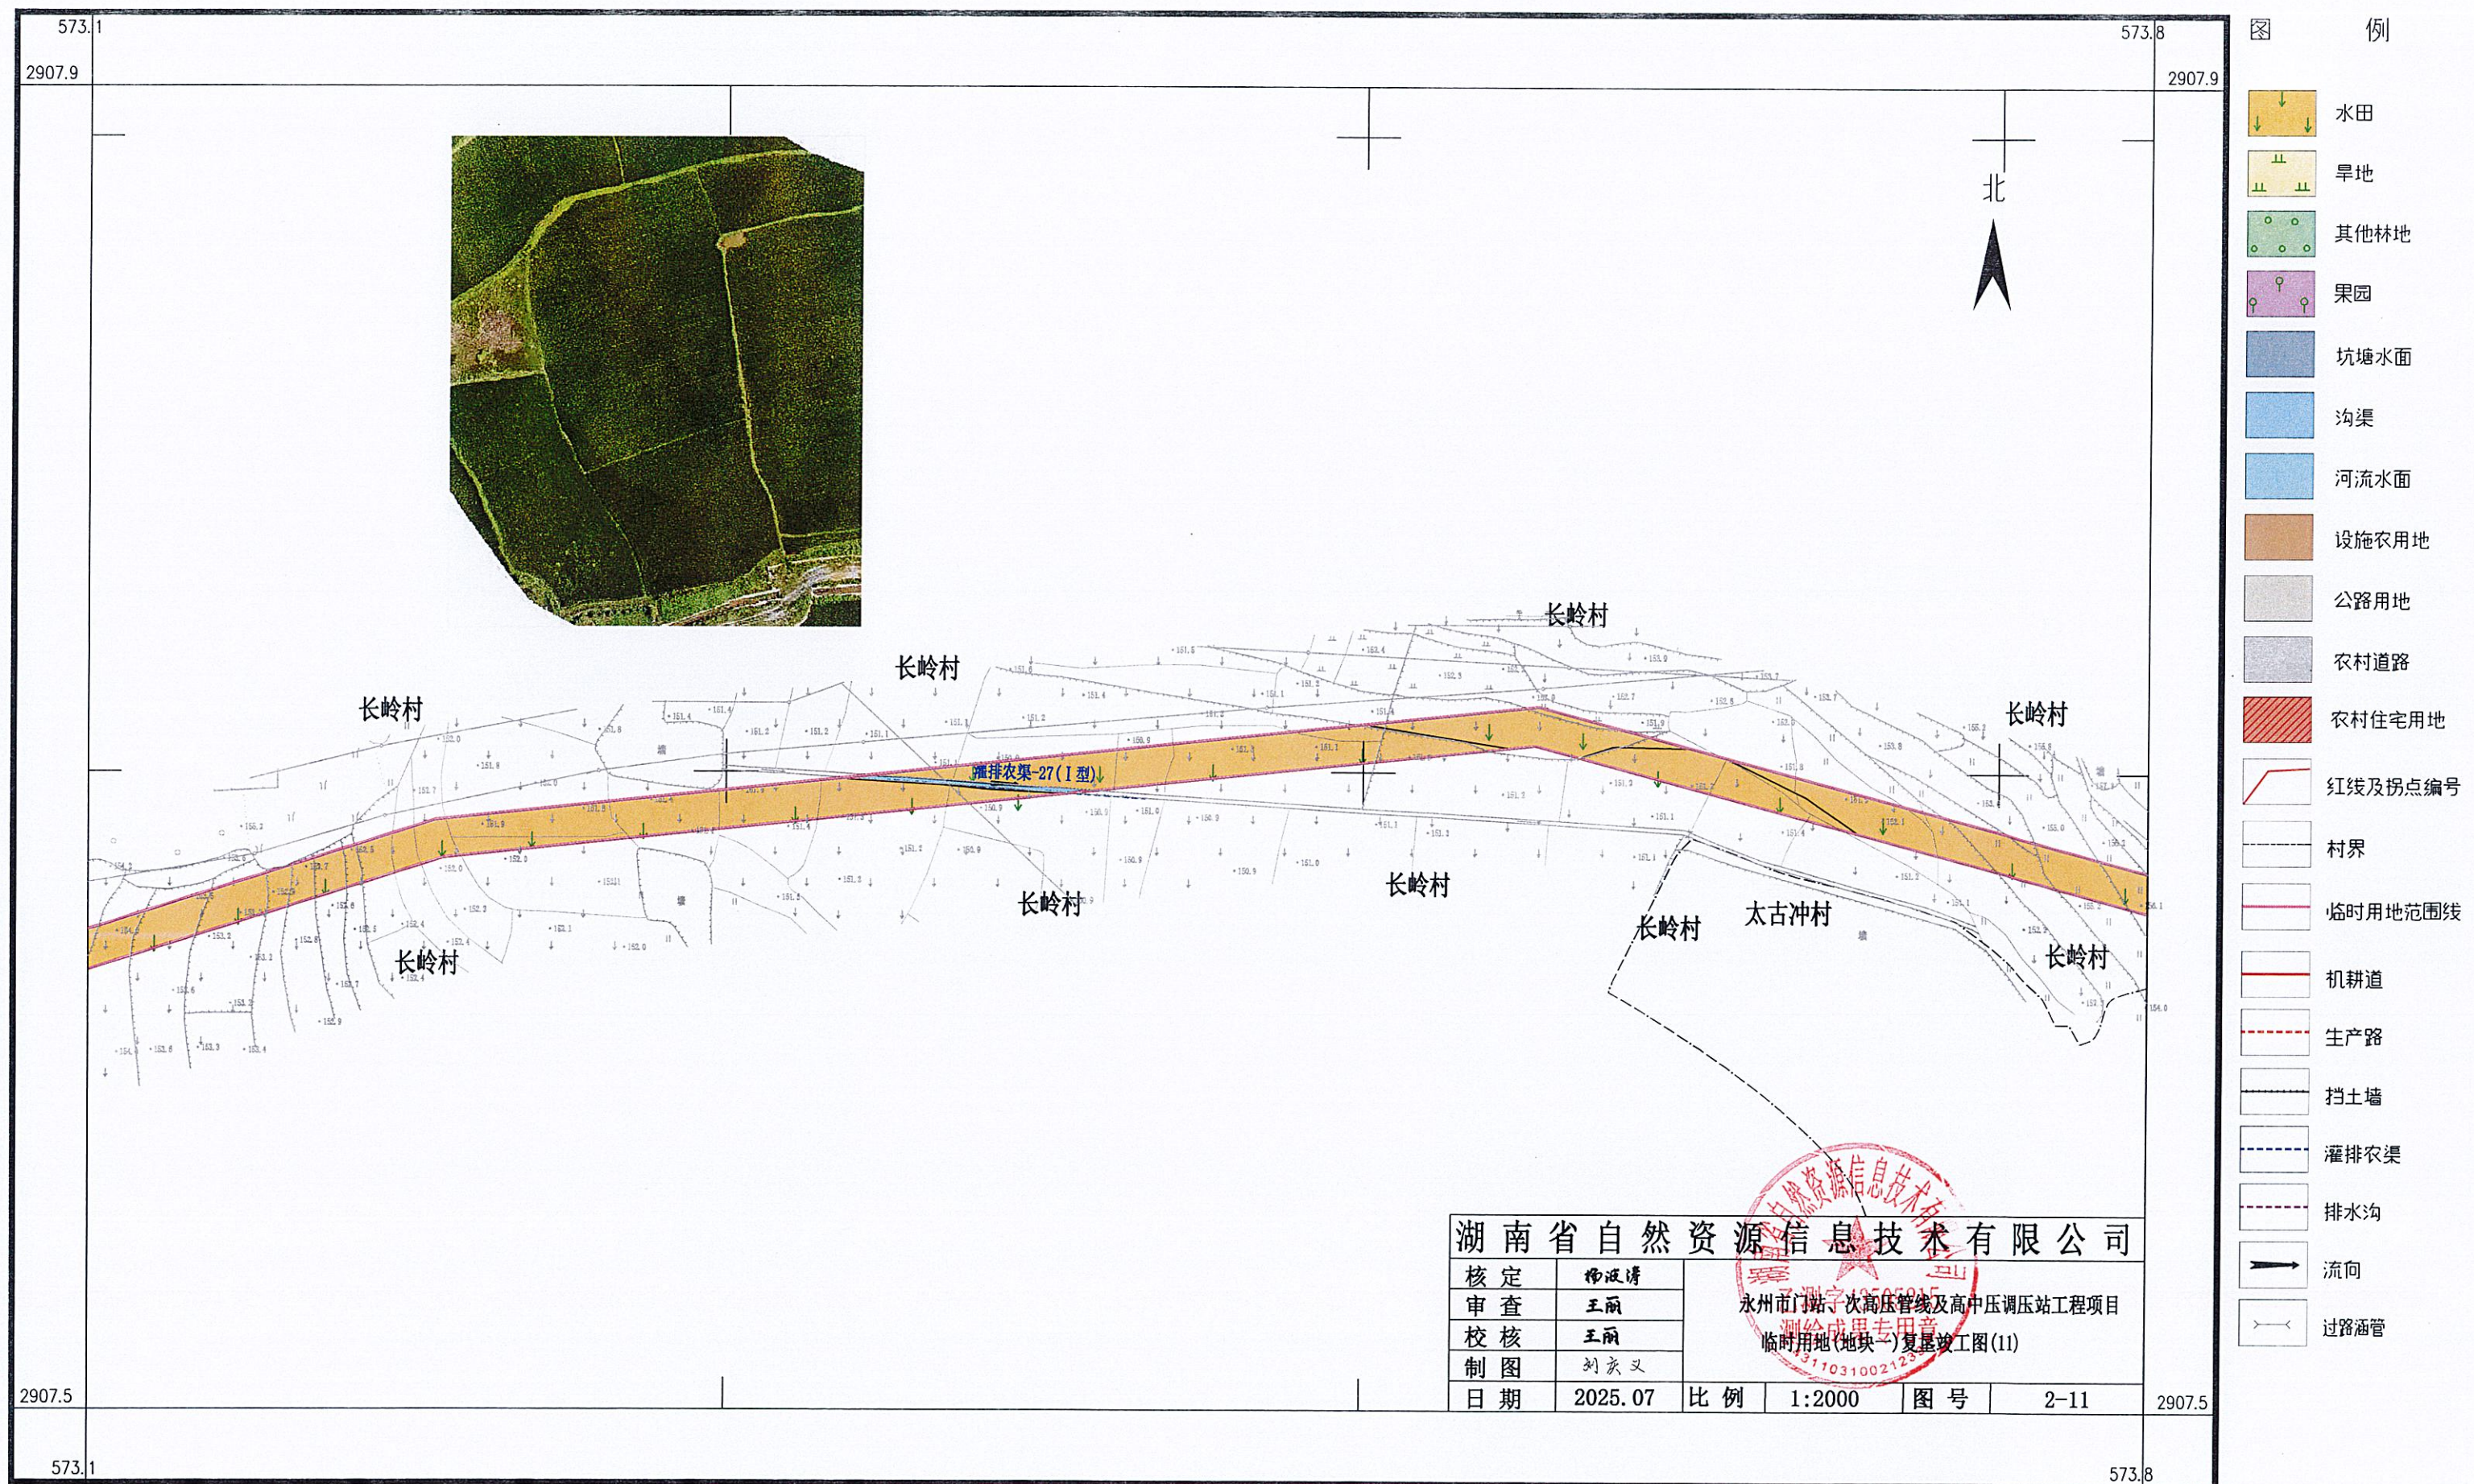


永州市门站、次高压管线及高中压调压站工程项目临时用地(地块一)复垦竣工图(12)

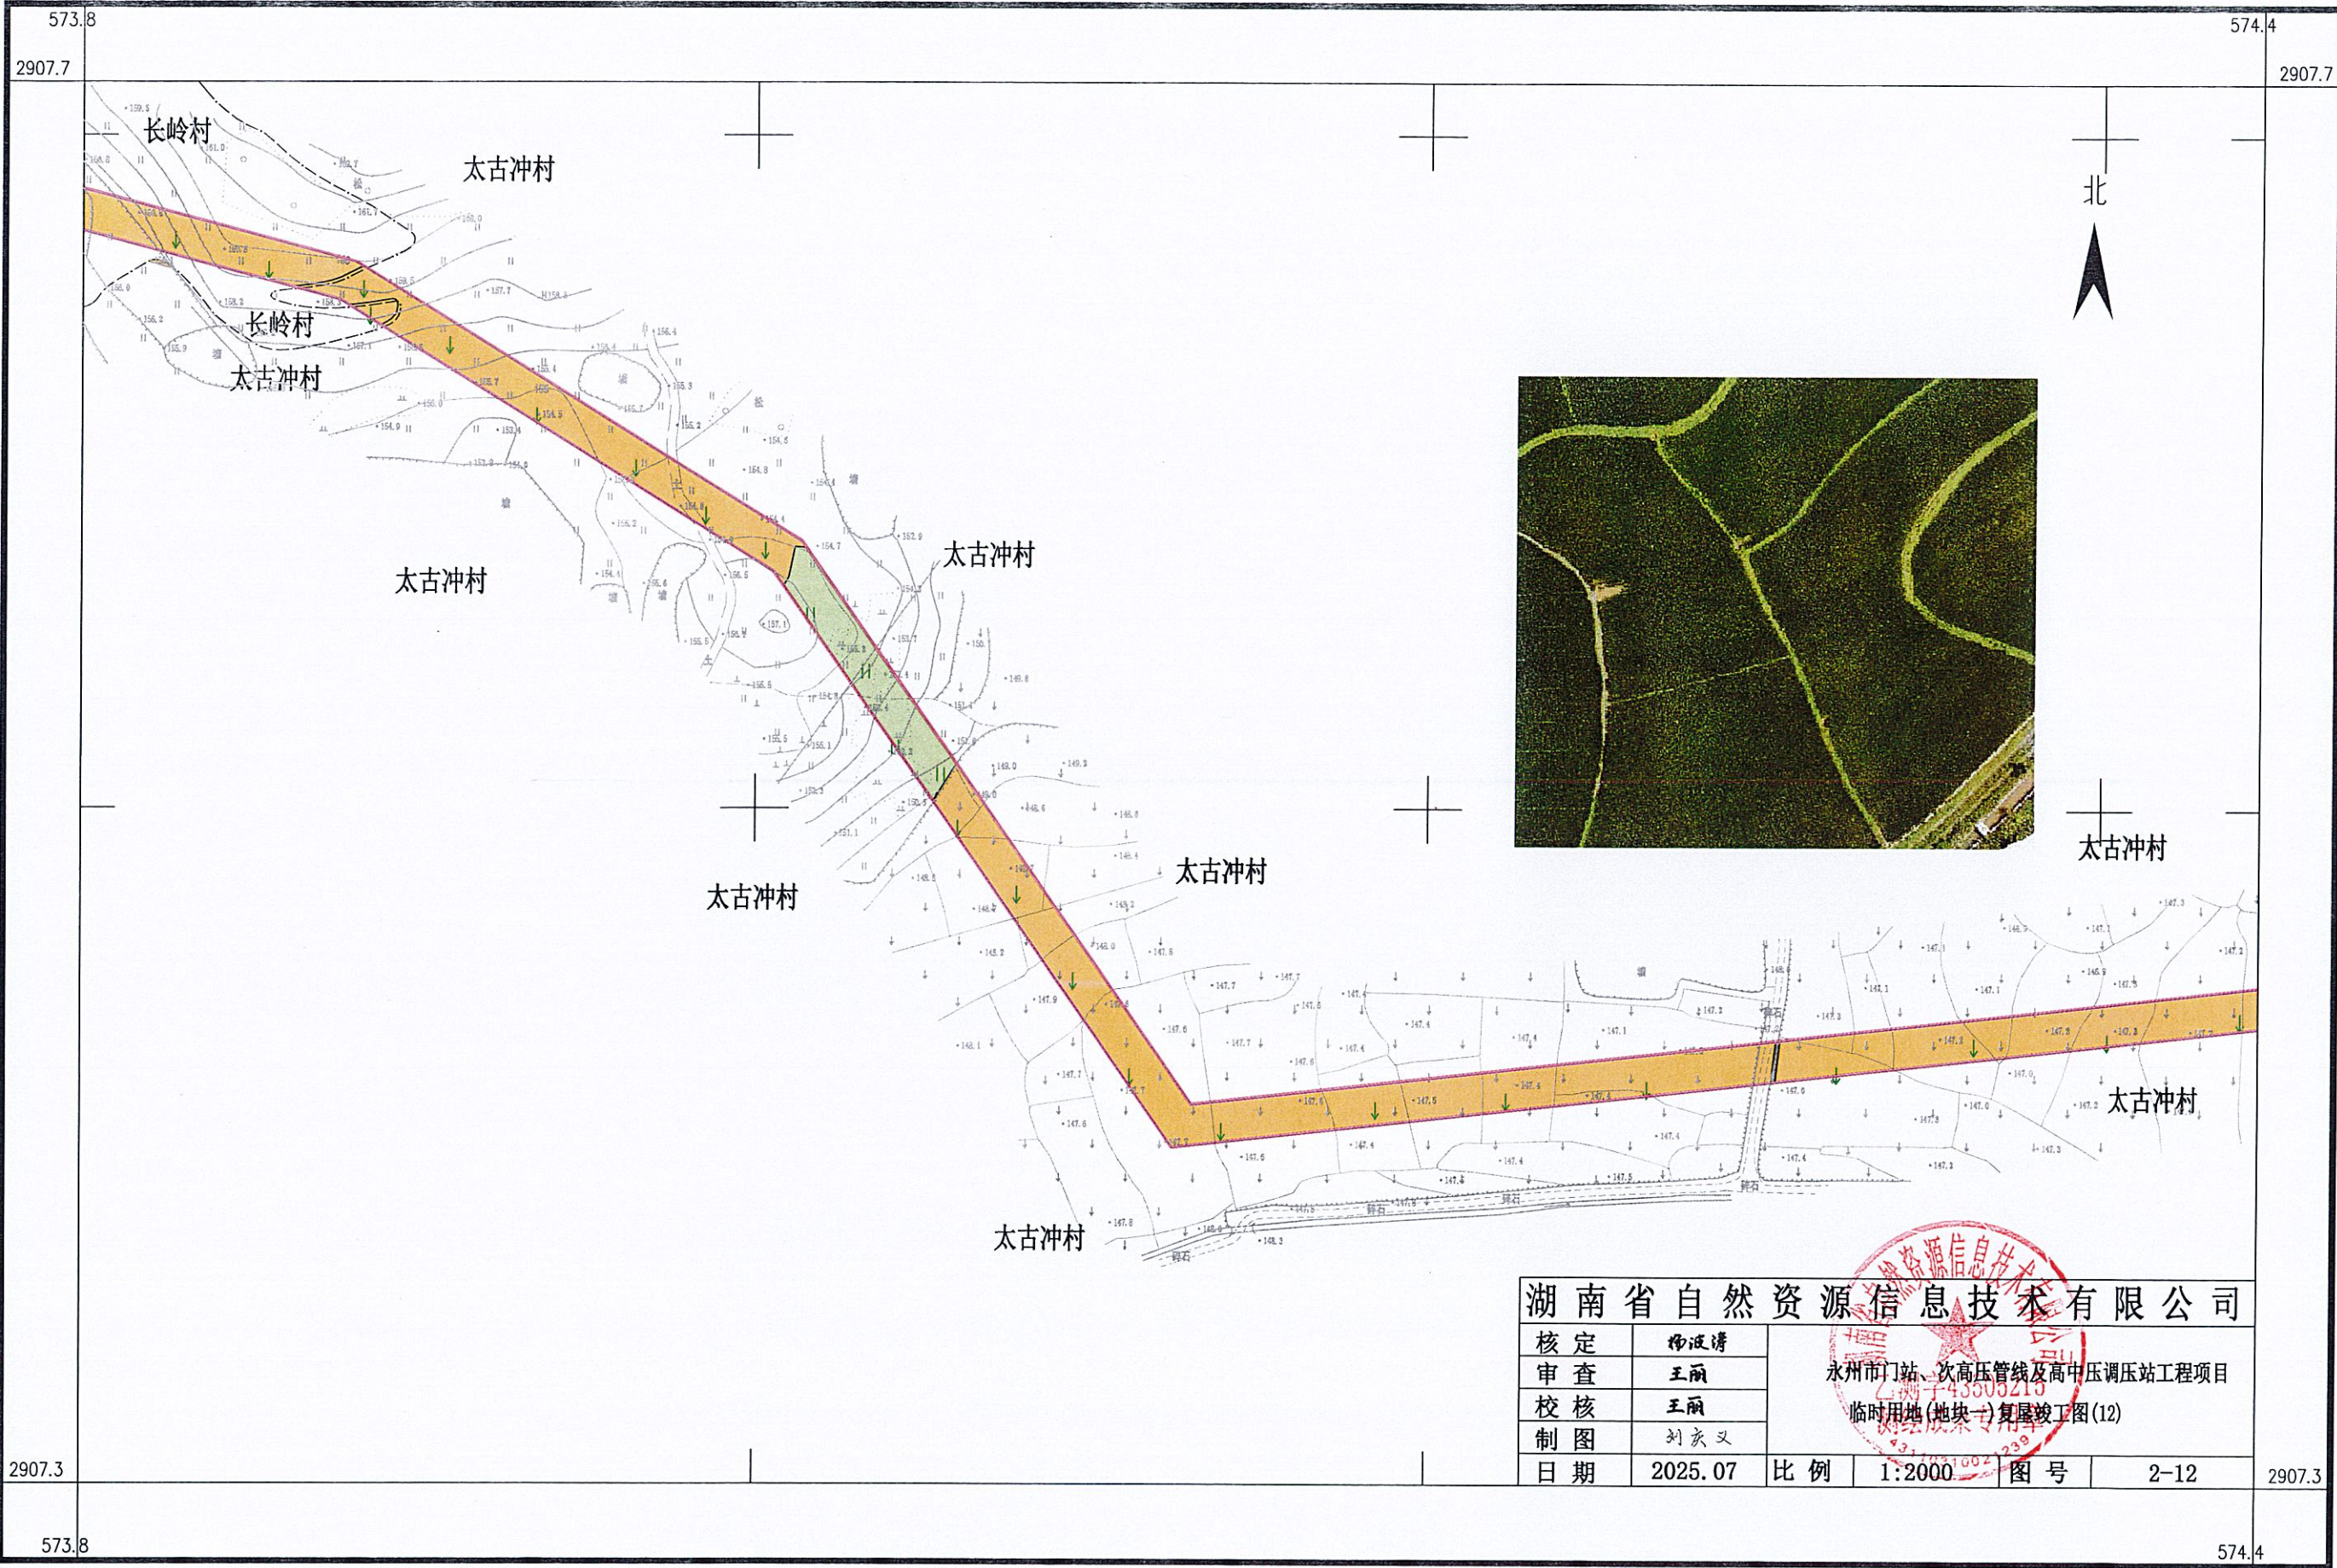

- 图 例
- 水田
 - 旱地
 - 其他林地
 - 果园
 - 坑塘水面
 - 沟渠
 - 河流水面
 - 设施农用地
 - 公路用地
 - 农村道路
 - 农村住宅用地
 - 红线及拐点编号
 - 村界
 - 临时用地范围线
 - 机耕道
 - 生产路
 - 挡土墙
 - 灌排农渠
 - 排水沟
 - 流向
 - 过路涵管


永州市门站、次高压管线及高中压调压站工程项目临时用地(地块一)复垦竣工图(13)

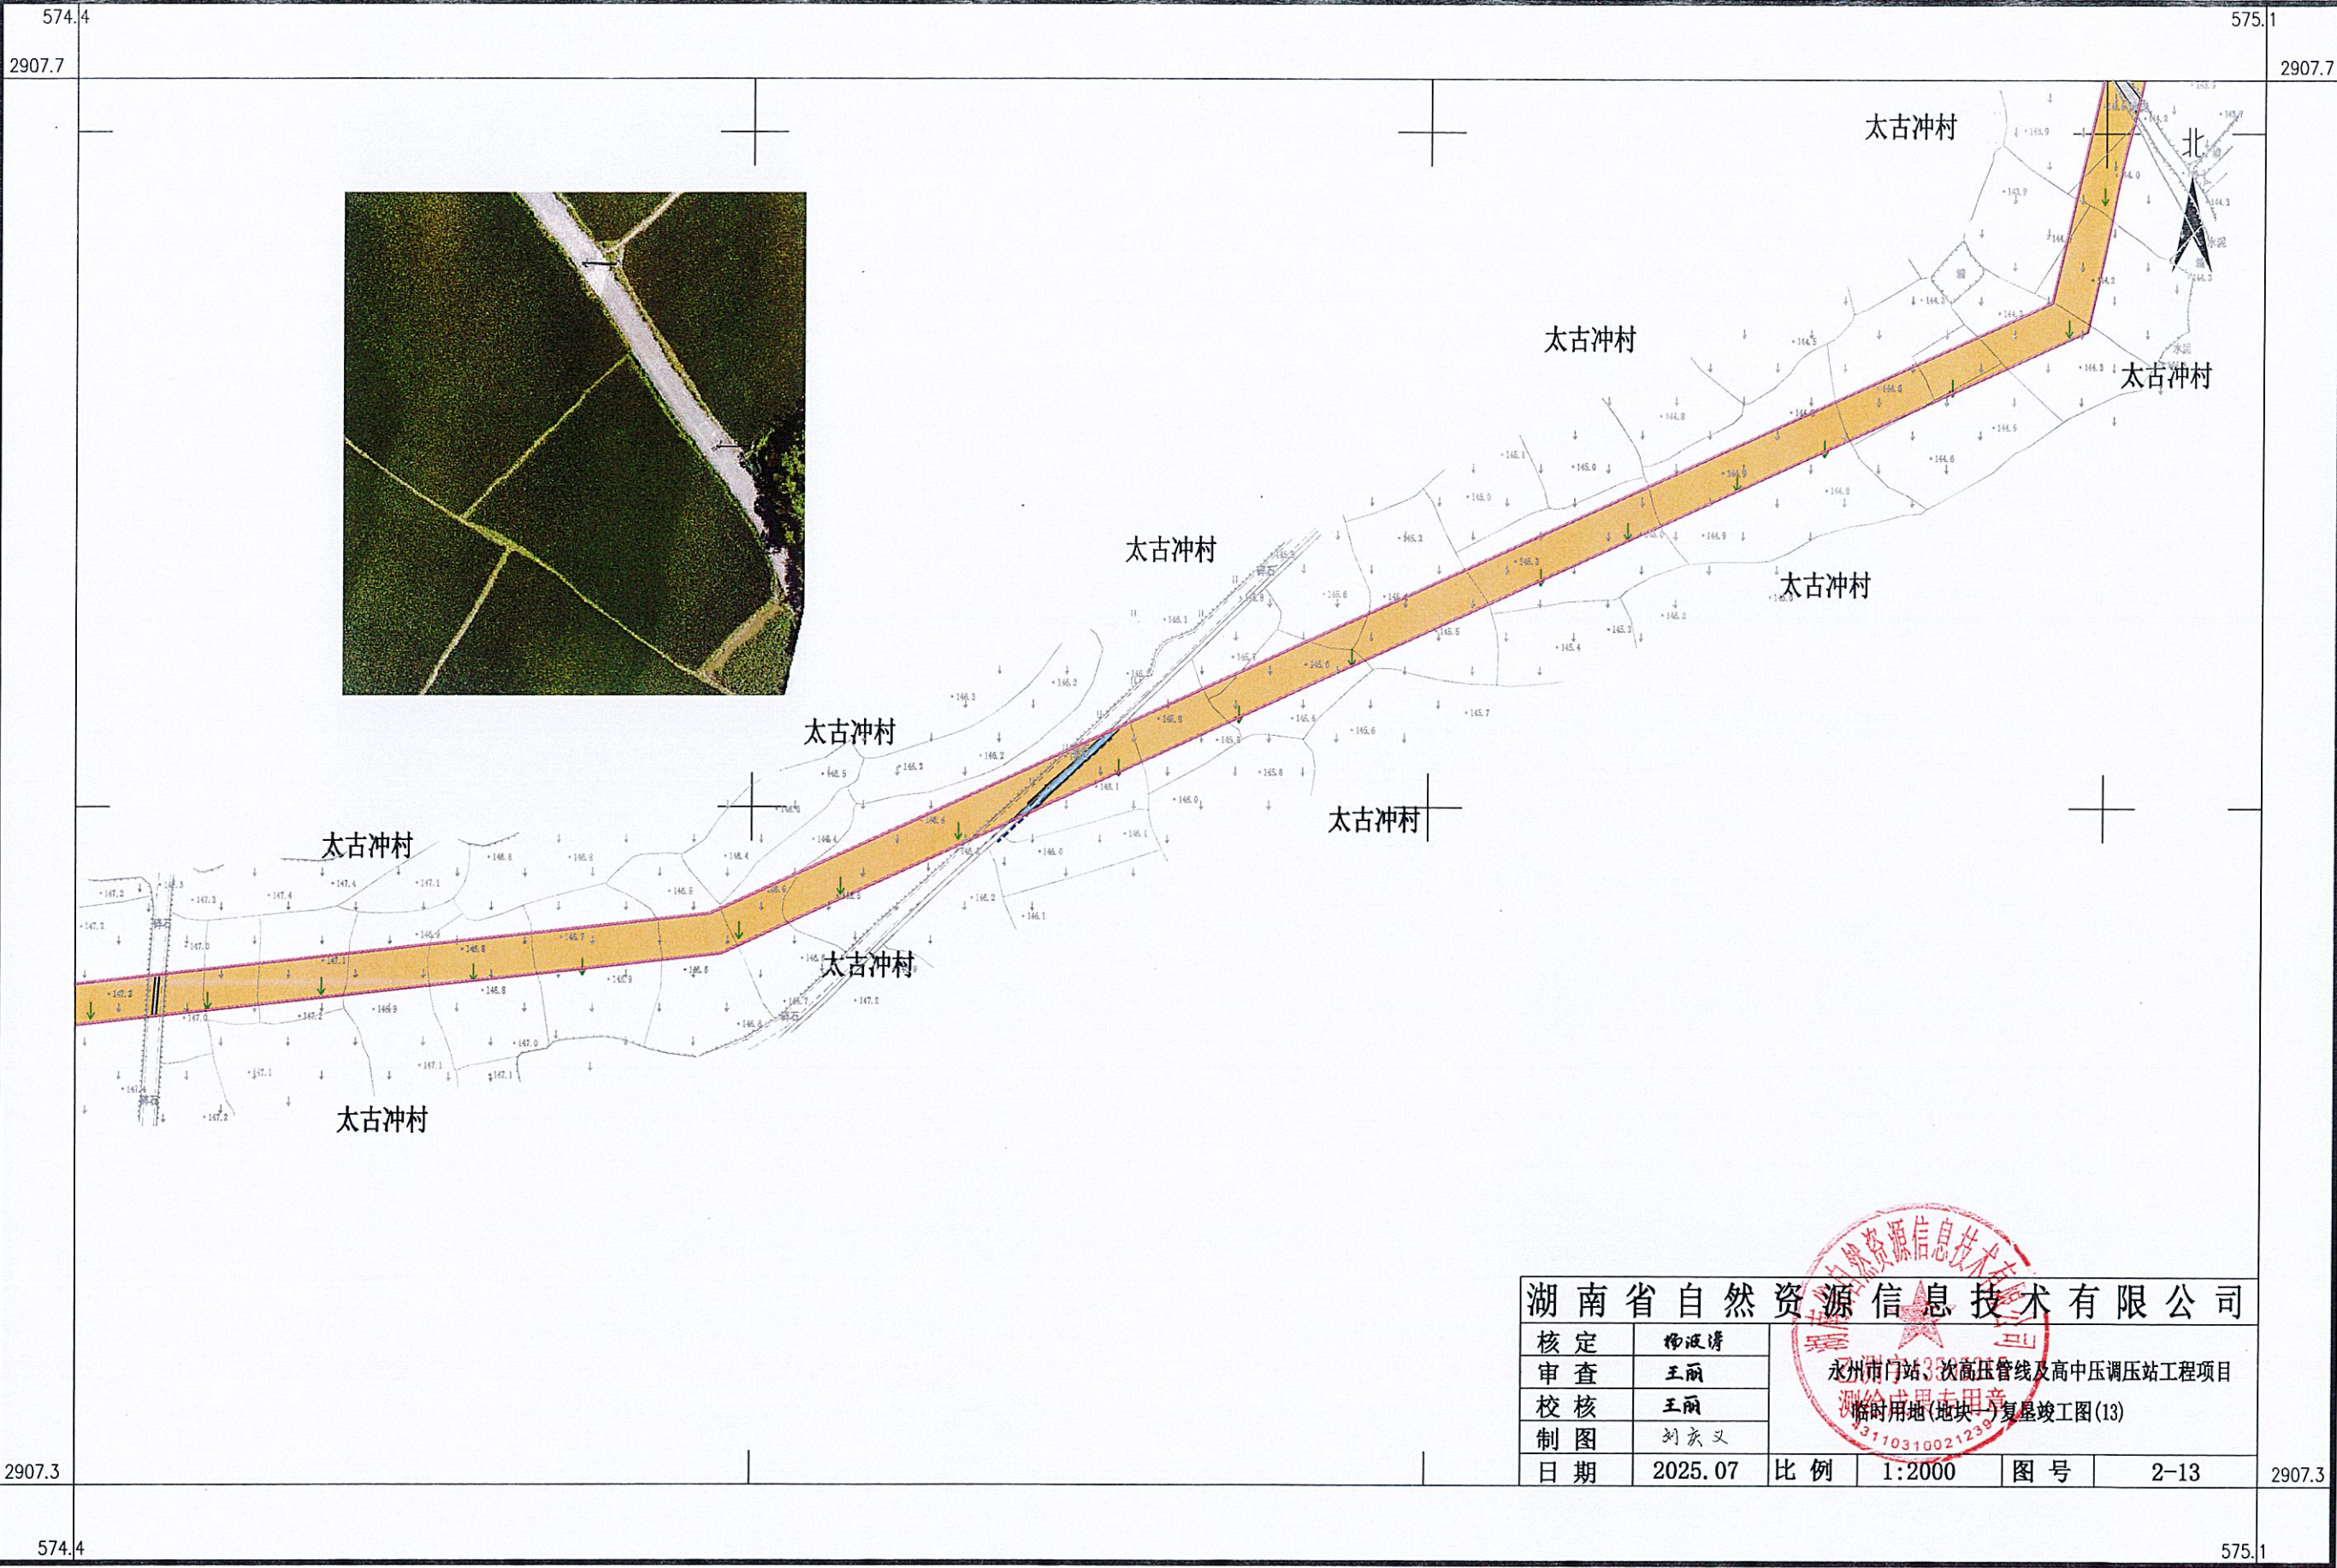

- 图 例
- 水田
 - 旱地
 - 其他林地
 - 果园
 - 坑塘水面
 - 沟渠
 - 河流水面
 - 设施农用地
 - 公路用地
 - 农村道路
 - 农村住宅用地
 - 红线及拐点编号
 - 村界
 - 临时用地范围线
 - 机耕道
 - 生产路
 - 挡土墙
 - 灌排农渠
 - 排水沟
 - 流向
 - 过路涵管

湖南省自然资源信息技术有限公司					
核定	杨波	永州市门站、次高压管线及高中压调压站工程项目 临时用地(地块一)复垦竣工图(13) 3110310021239			
审查	王丽				
校核	王丽				
制图	刘庆义				
日期	2025.07	比例	1:2000	图号	2-13

永州市门站、次高压管线及高中压调压站工程项目临时用地(地块一)复垦竣工图(14)

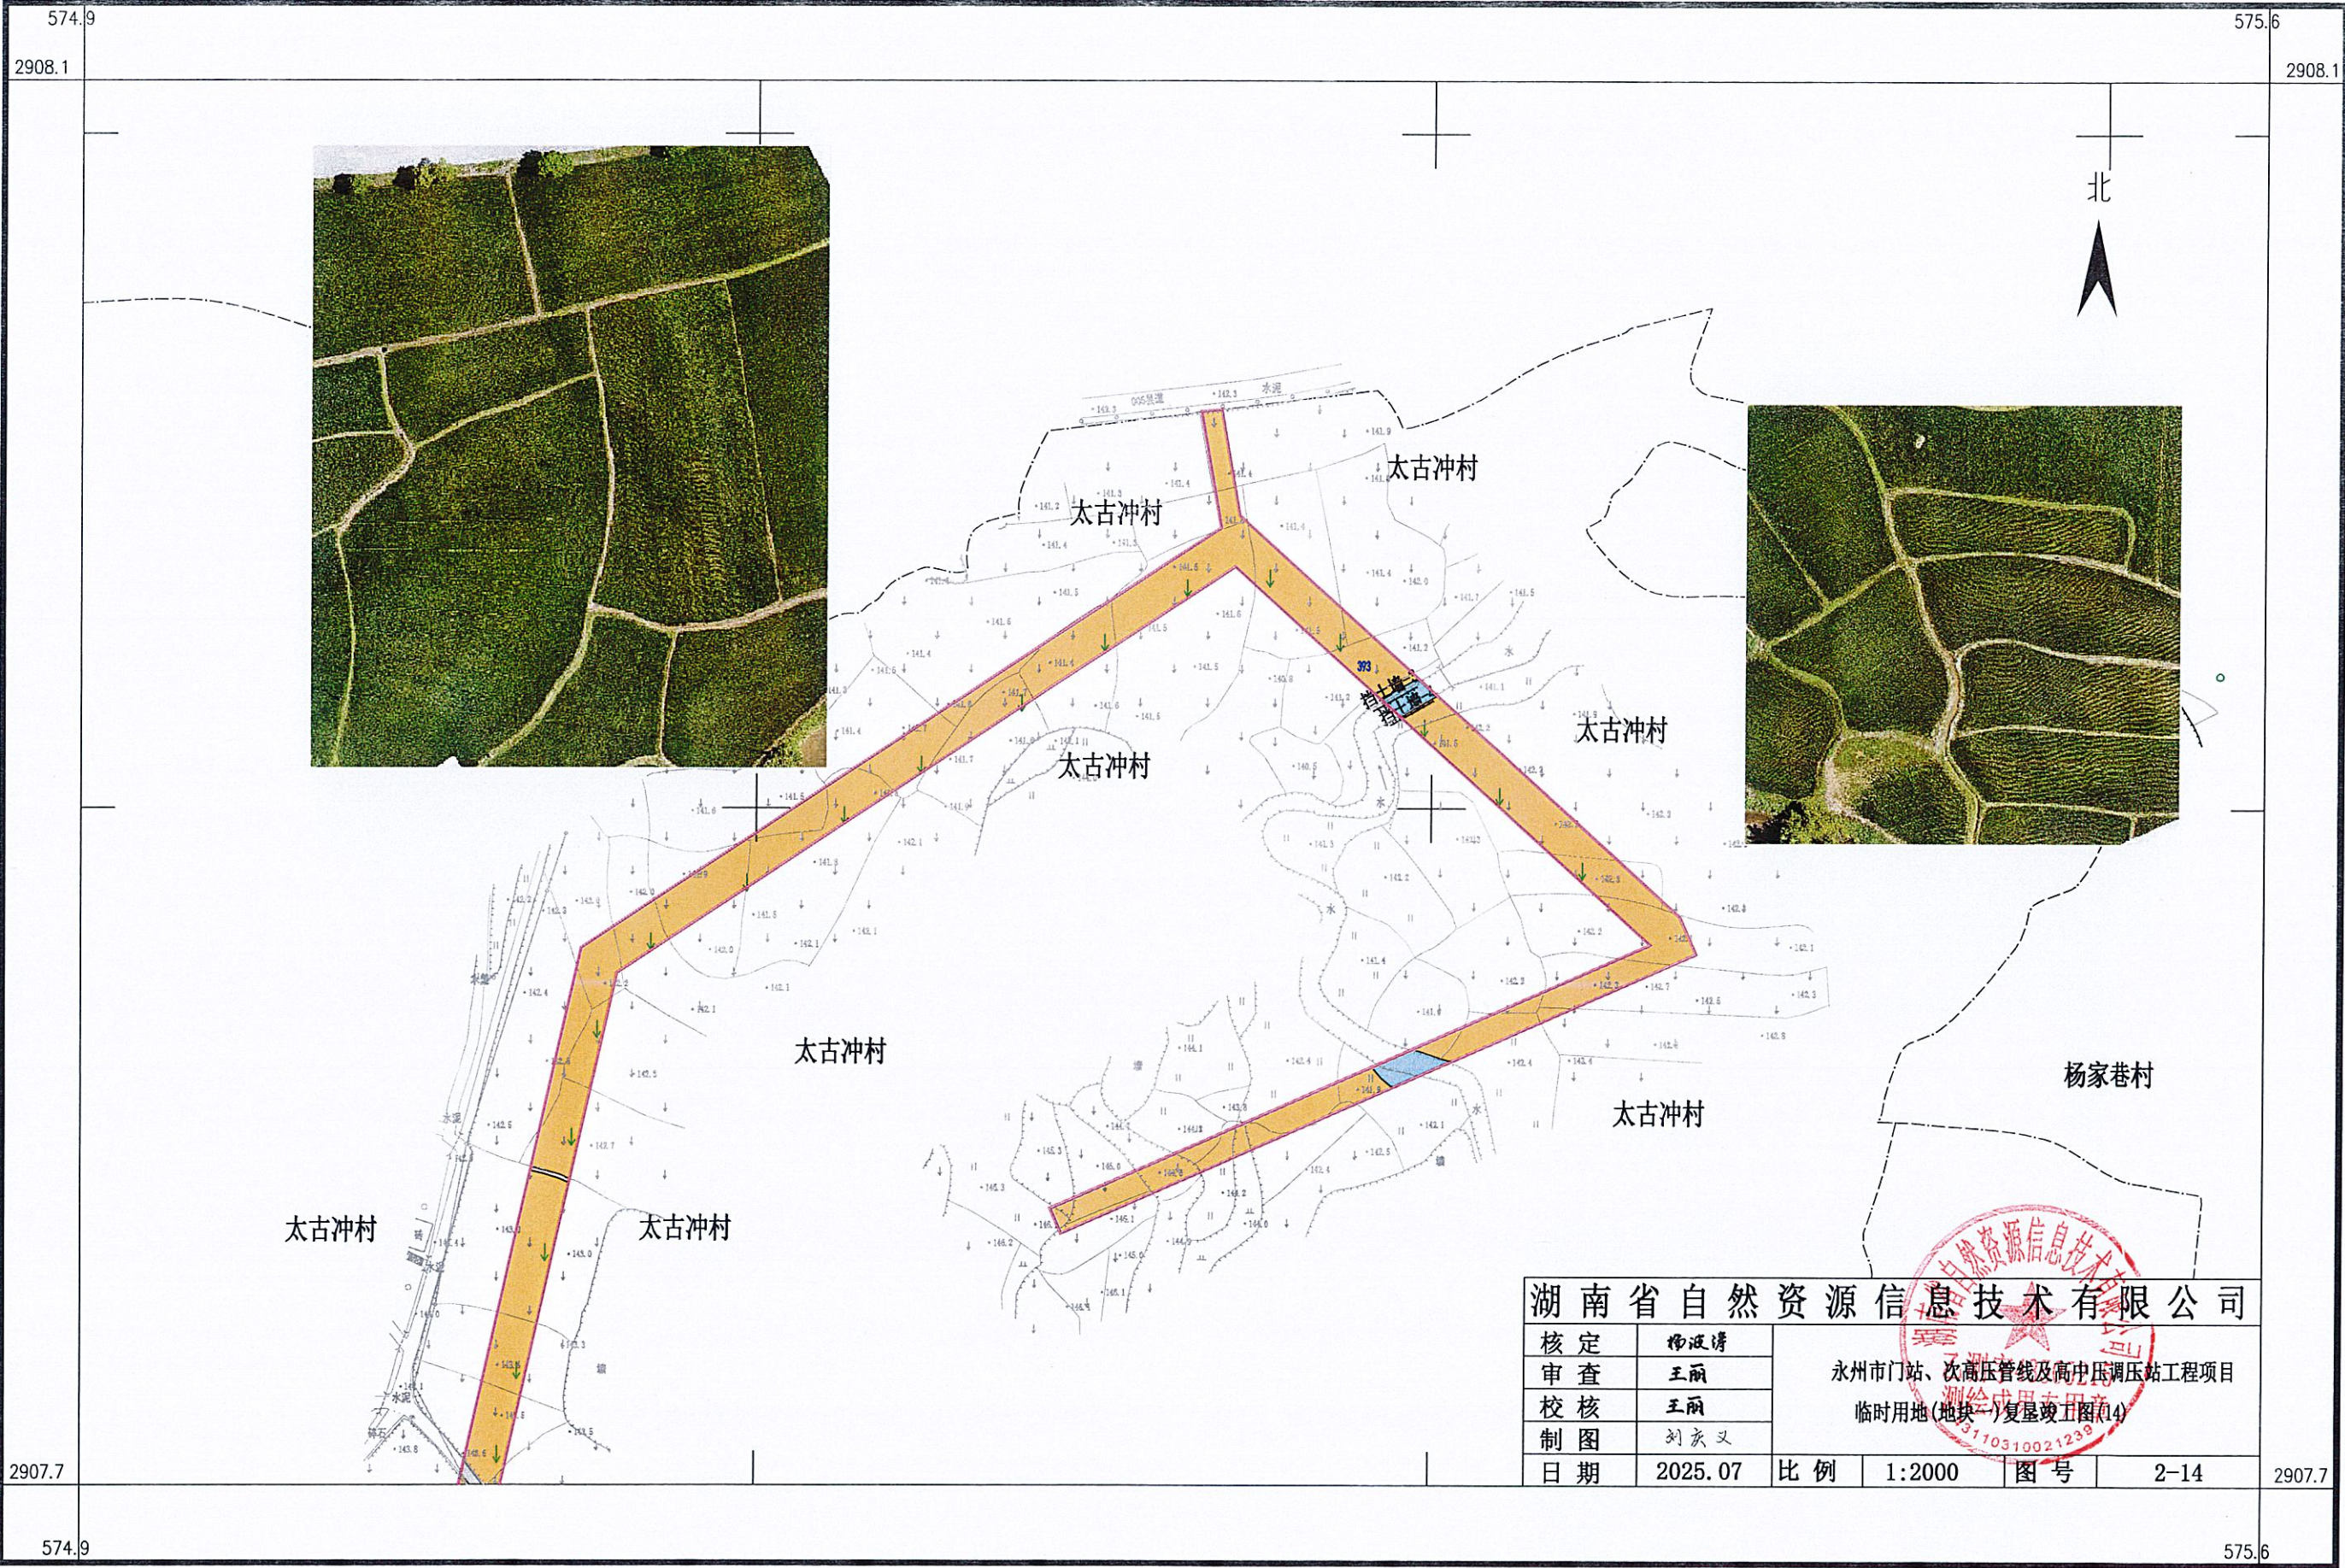

- 图 例
- 水田
 - 旱地
 - 其他林地
 - 果园
 - 坑塘水面
 - 沟渠
 - 河流水面
 - 设施农用地
 - 公路用地
 - 农村道路
 - 农村宅基地
 - 红线及拐点编号
 - 村界
 - 临时用地范围线
 - 机耕道
 - 生产路
 - 挡土墙
 - 灌排农渠
 - 排水沟
 - 流向
 - 过路涵管

湖南省自然资源信息技术有限公司					
核定	杨波清	永州市门站、次高压管线及高中压调压站工程项目 临时用地(地块一)复垦竣工图(14)			
审查	王丽				
校核	王丽				
制图	刘庆义				
日期	2025.07	比例	1:2000	图号	2-14

永州市门站、次高压管线及高中压调压站工程临时用地(地块二)复垦竣工图



序号	工程名称	单位	工程量	备注
土壤重构工程				
1	表土剥离(0.6m)	m ³	1151.10	水田表土剥离厚度80cm
2	表土剥离(0.3m)	m ³	924.90	园地、林地、草地、林地表土剥离厚度30cm
3	土块回垫	m ³	120.00	编织袋装土堆叠，宽0.5m、高1m
4	资料薄覆黑草	m ²	1356.00	覆草集中堆放的表土，防止水土流失
5	表土回填(0.6m)	m ³	1530.96	水田区表土回填厚度80cm，回填土乘以1.33松散系数
6	表土回填(0.3m)	m ³	1230.12	园地、林地、林区表土回填厚度30cm，回填土乘以1.33松散系数
7	田埂修筑	m ³	110.40	上宽0.3m，下宽0.5m，高0.3m
8	水田沟水底夯实	m ²	3837.00	用打夯机对水田区地面夯实
9	土地平整	公顷	1.15	水田、旱地区进行翻耕三次，配合施肥进行
10	机械地力施肥	公顷	0.3837	施肥标准为每亩4吨商品有机肥
11	人工细部平整	公顷	0.3837	对机械平整不到的地方，进行人工平整
植被重建工程				
1	撒草籽	ha	0.3083	林间、坡面撒草籽固土，撒播，不覆土
2	栽植乔木(杉树)	株	771	株距2.0*2.0m
配套设施				
1	灌排农渠	m	126.94	C20现浇衬砌，底板

湖南省自然资源信息技术有限公司					
核定	杨昆清	永州市门站、次高压管线及高中压调压站工程项目 临时用地(地块二)复垦竣工图(15)			
审查	王楠				
校核	王楠				
制图	刘家义				
日期	2025.07	比例	1:2000	图号	2-15

